由 Autodesk 教育版产品制作


山东开泰抛丸机械股份有限公司


QXY4000TGDM琴台电路原理图

用户：太钢大明

由 Autodesk 教育版产品制作
由 Autodesk 教育版产品制作
由 Autodesk 教育版产品制作

由 Autodesk 教育版产品制作

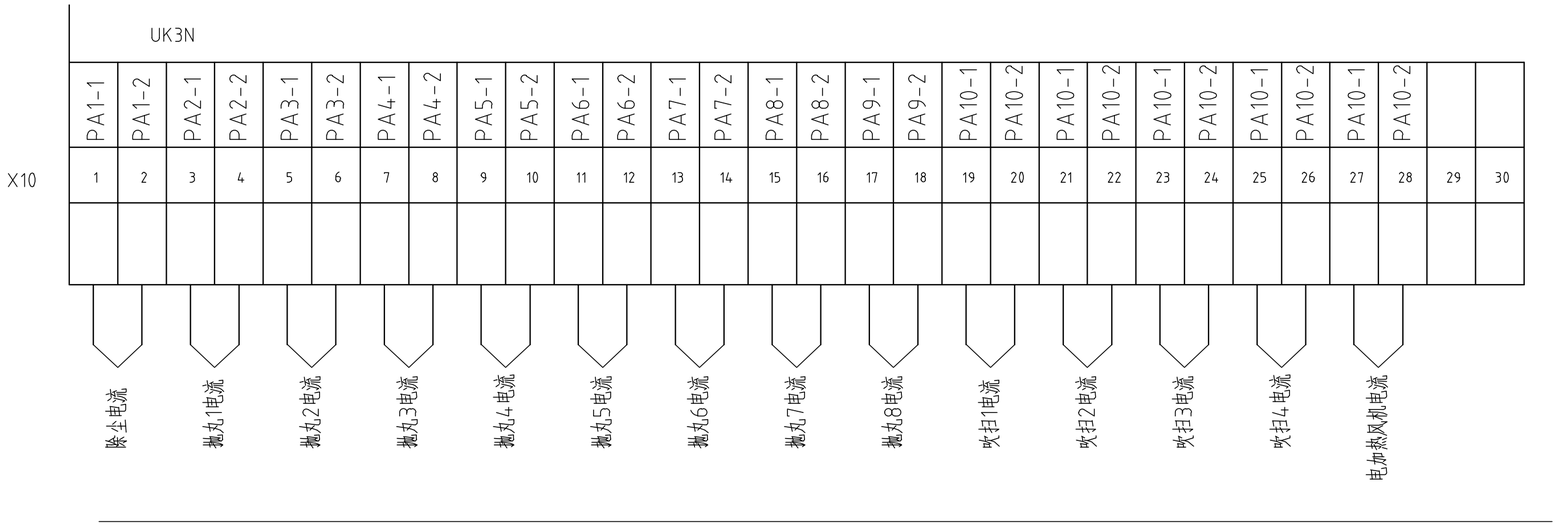


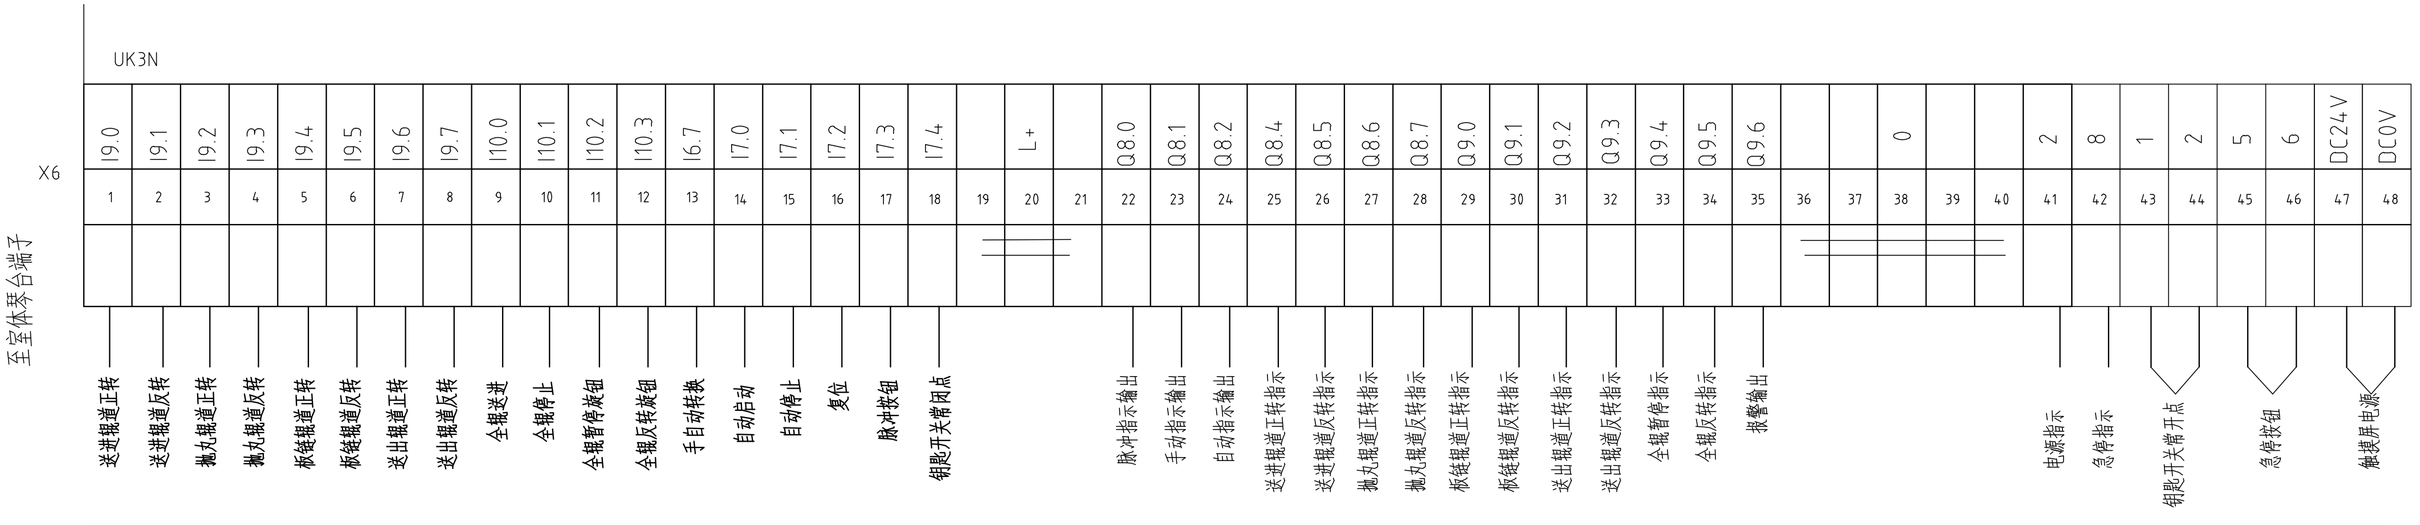


							山东开泰抛丸机械股份有限公司	太原太钢大明金属	
								标题 QXY4000TGDM	
								钢板预处理线	
GENERAL NOTES	REV.	DATE	DESCRIPTION	DRAWN	CHECKED	APPROVED	CAD 文件名	比例	原始尺寸	图号	张数	修订
		2022-12-22	AS BUILT	STV	HLX	CHS	QXY4000TGDM	AS SHOWN	A3		of	


由 Autodesk 教育版产品制作

由 Autodesk 教育版产品制作

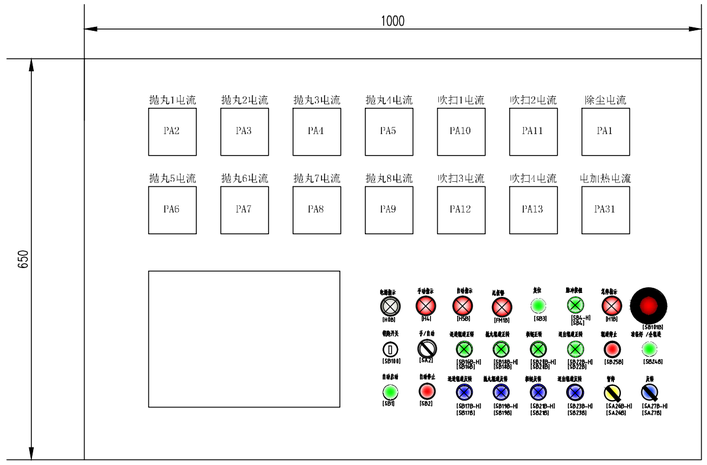

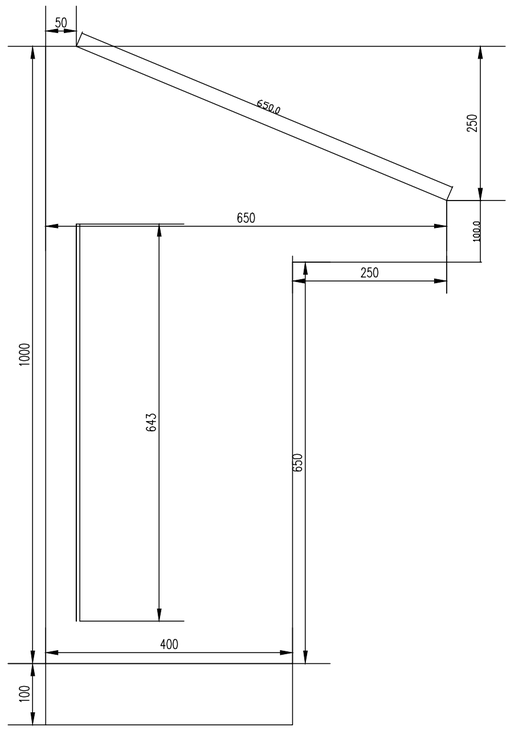



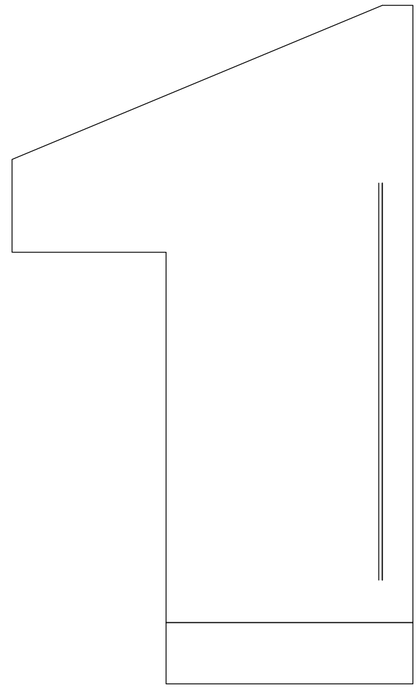

注:琴台　尺寸1000(高)*1000（宽）*400（深）*2.0（板厚）标准控制柜，配镀锌内衬板2.5（板厚），配套底座黑色（高100），配套舒适型暗锁钥匙，控制柜着色RAL7035。
前门为外部开门式，门内侧加密封条和内撑框，底座后面及两侧出线（配拆装孔）。控制柜底面开∮40进/出线孔（加橡胶圈）。接地排安在底座右侧.

由 Autodesk 教育版产品制作
由 Autodesk 教育版产品制作

由 Autodesk 教育版产品制作

抛丸1电流 PA2

抛丸2电流 PA3

抛丸3电流 PA4

抛丸4电流 PA5

吹扫1电流 PA10

吹扫2电流 PA11

除尘电流 PA1

抛丸5电流 PA6

抛丸6电流 PA7


抛丸7电流 PA8

抛丸8电流 PA9

吹扫3电流 PA12

吹扫4电流 PA13

电加热电流 PA31

 

电源指示 [H0B]

手动指示 [H4]

自动指示 [H5B]

总报警 [FM1B]

复位 [SB3]

脉冲按钮 [SB4-H] [SB4]

急停指示 [H1B]

[SB101B]

钥匙开关 [SB100]

手/自动 [SA2]

送进辊道正转 [SB16B-H] [SB16B]

抛丸辊道正转 [SB18B-H] [SB18B]

板链正转 [SB20B-H] [SB20B]

送出辊道正转 [SB22B-H] [SB22B]

辊道停止 [SB25B]

准备好 /全辊进 [SB24B]

自动启动 [SB1]

自动停止 [SB2]

送进辊道反转 [SB17B-H] [SB17B]

抛丸辊道反转 [SB19B-H] [SB19B]

板链反转 [SB21B-H] [SB21B]

送出辊道反转 [SB23B-H] [SB23B]

暂停 [SA26B-H] [SA26B]

反转 [SA27B-H] [SA27B]


由 Autodesk 教育版产品制作

由 Autodesk 教育版产品制作

由 Autodesk 教育版产品制作

由 Autodesk 教育版产品制作

俯视图

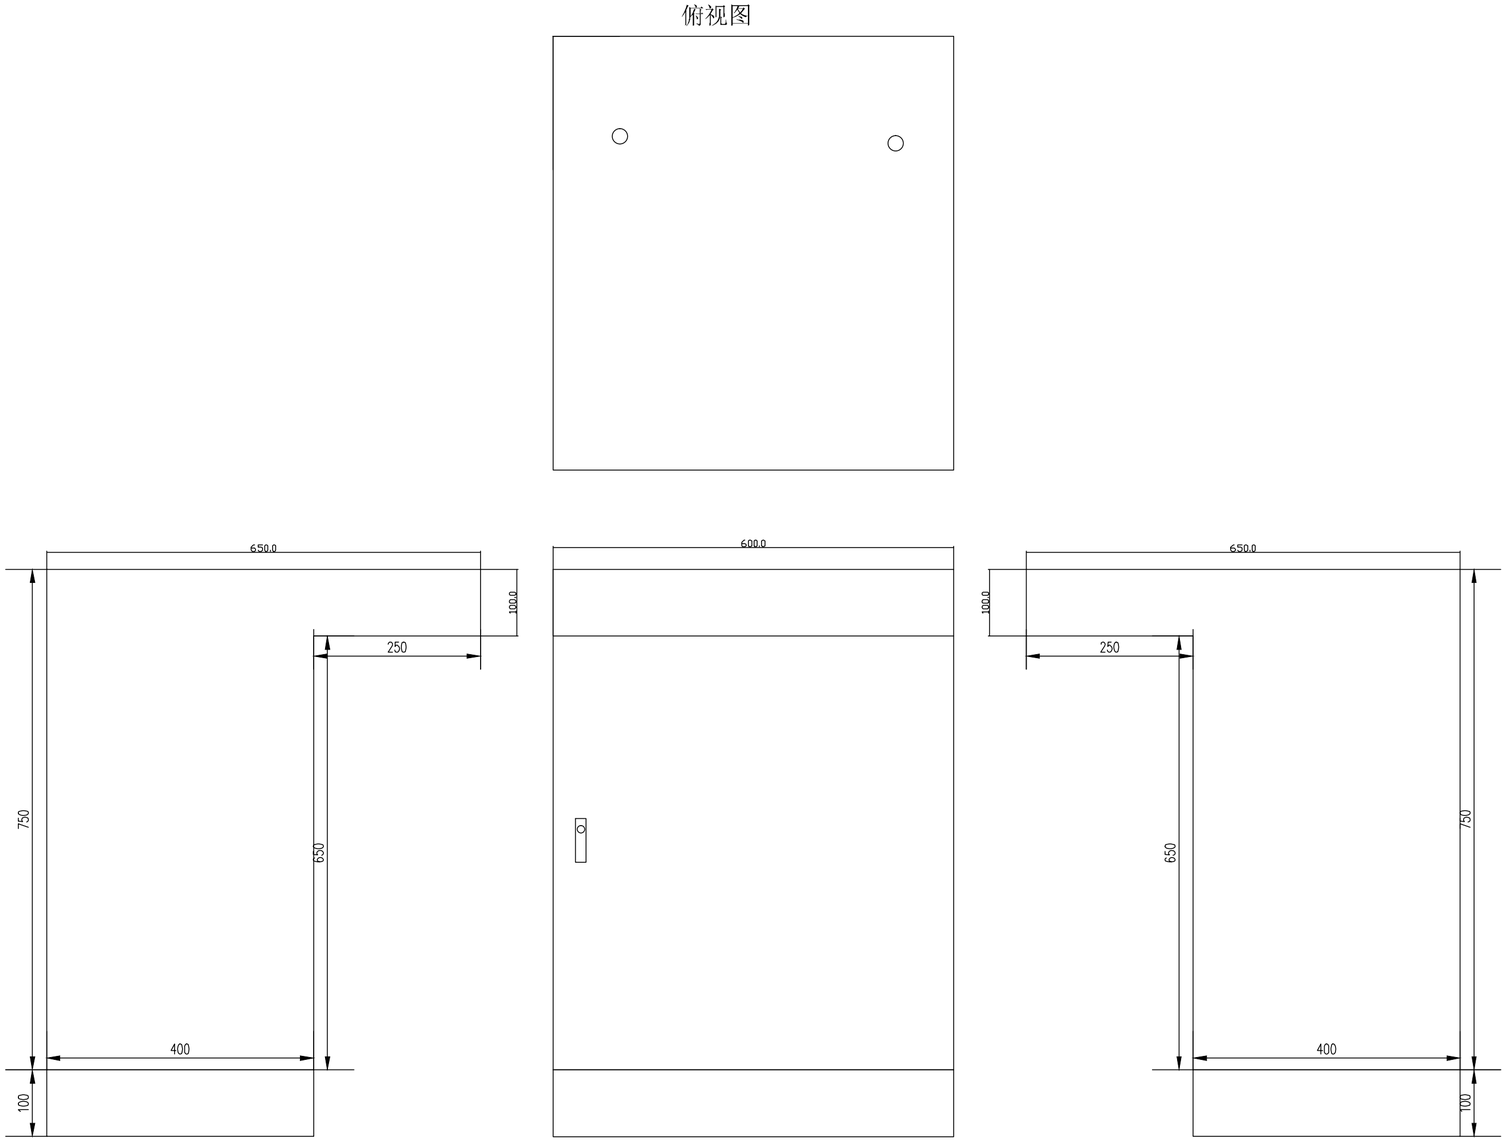

注:琴台　尺寸750(高)*600（宽）*400（深）*2.0（板厚）标准控制柜，配镀锌内衬板2.5（板厚），配套底座黑色（高100），配套舒适型暗锁钥匙，控制柜着色RAL7035。前门为外部开门式，门内侧加密封条和内撑框，底座后面及两侧出线（配拆装孔）。.

由 Autodesk 教育版产品制作
由 Autodesk 教育版产品制作
由 Autodesk 教育版产品制作