由 Autodesk 教育版产品制作

山东开泰抛丸机械股份有限公司

QXY4000TGDM主动力柜电路原理图


用户：太钢大明

由 Autodesk 教育版产品制作
由 Autodesk 教育版产品制作
由 Autodesk 教育版产品制作

由 Autodesk 教育版产品制作

电源开关	电源电压指示	电源电流指示	三相电源指示	除尘电机 45KW	1#抛丸电机 22KW	2#抛丸电机 22KW

AC380V+N+PE 50HZ
合约:473KW

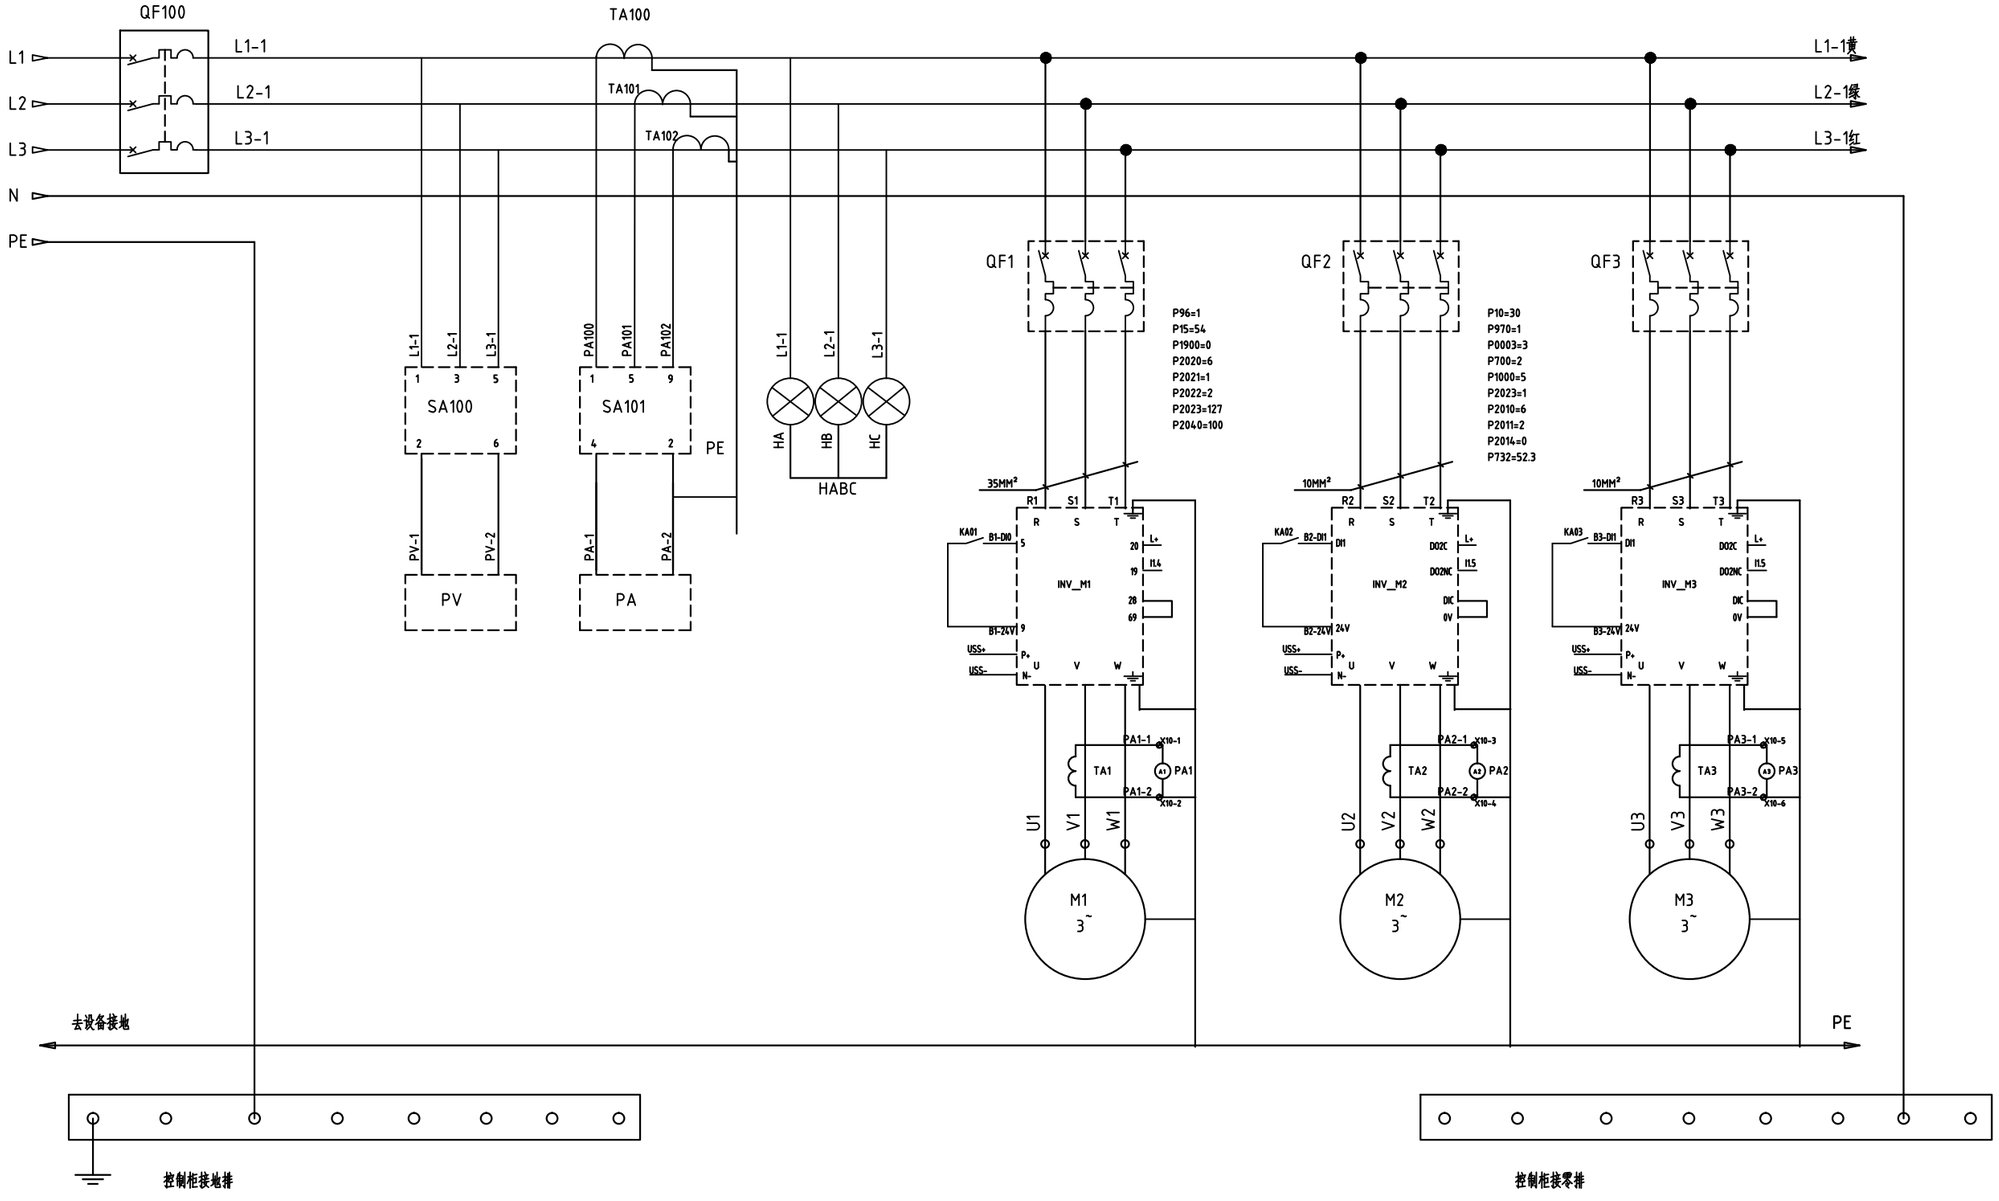

REV.	DATE	DESCRIPTION	CHECKED	APPROVED
	2023-04-17	AS BUILT	STV HLX	CHS

GENERAL NOTES

CAD 文件名	比例	原始尺寸	图号
QXY4000TGDM	AS SHOWN	A3	of

山东开泰抛丸机械股份有限公司


太原太钢大明金属

标题 QXY4000TGDM
钢板预处理线

由 Autodesk 教育版产品制作

由 Autodesk 教育版产品制作

3#抛丸电机 22KW	4#抛丸电机 22KW	5#抛丸电机 22KW	6#抛丸电机 22KW	7#抛丸电机 22KW	8#抛丸电机 22KW

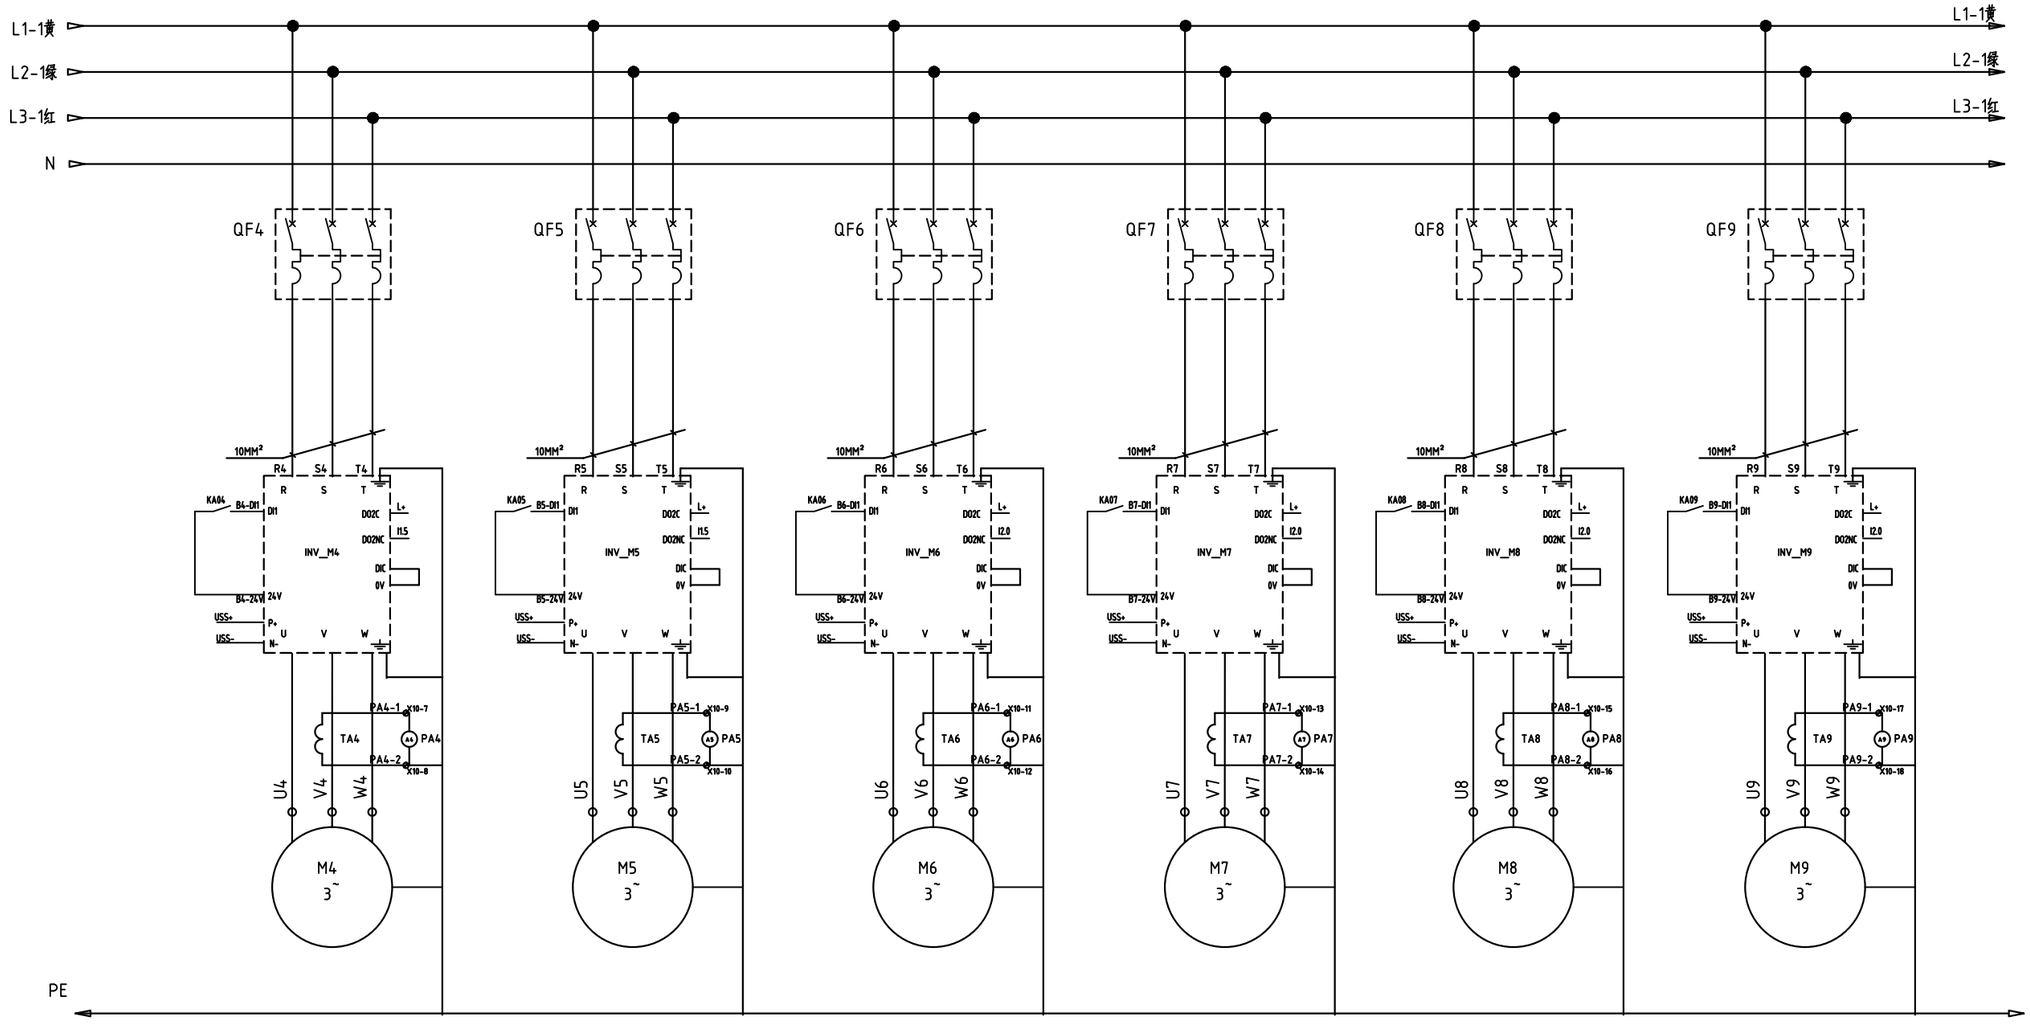

GENERAL NOTES	REV.	DATE	DESCRIPTION	CHECKED	APPROVED
		2023-04-17	AS BUILT	STV HLX	CHS

CAD 文件名	比例	原始尺寸	图号	张数	修订
QXY4000TGDM	AS SHOWN	A3		of	

山东开泰抛丸机械股份有限公司


太原太钢大明金属

标题 QXY4000TGDM

钢板预处理线

由 Autodesk 教育版产品制作

由 Autodesk 教育版产品制作

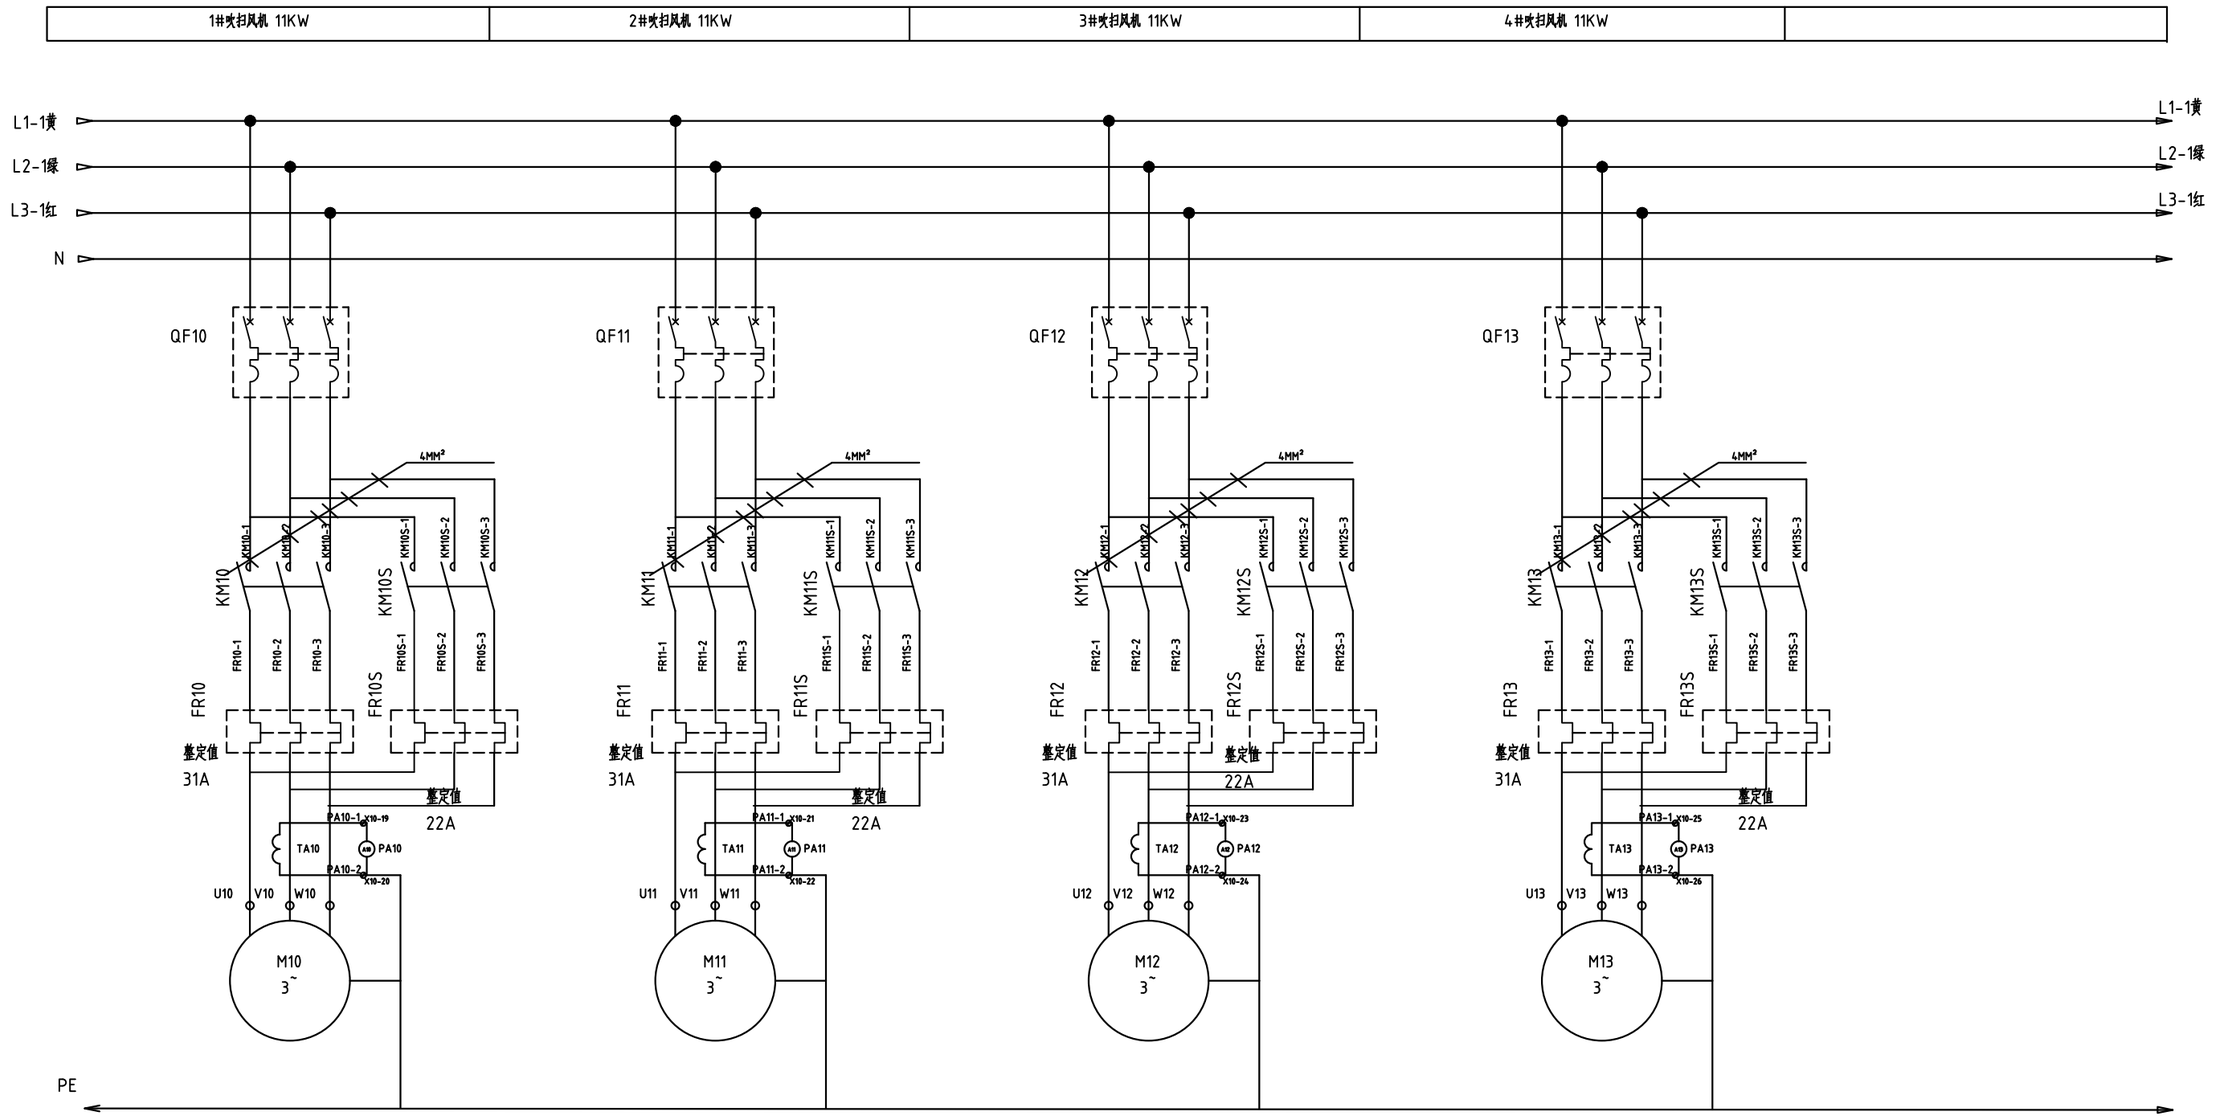

由 Autodesk 教育版产品制作

由 Autodesk 教育版产品制作

GENERAL NOTES	REV.	DATE	DESCRIPTION	CHECKED	APPROVED	CAD 文件名	比例	原始尺寸	图号	张数	修订
		2023-04-17	AS BUILT	STV	HLX	CHS	QXY4000TGDM	AS SHOWN	A3	of	

山东开泰抛丸机械股份有限公司


太原太钢大明金属

标题 QXY4000TGDM

钢板预处理线

由 Autodesk 教育版产品制作

送进辊道变频电机 4KW	送进辊道变频风扇	抛丸辊道变频电机 4KW	抛丸辊道变频风扇	板链变频电机 5.5KW	板链变频风扇	送出辊道变频电机 4KW	送出辊道变频风扇

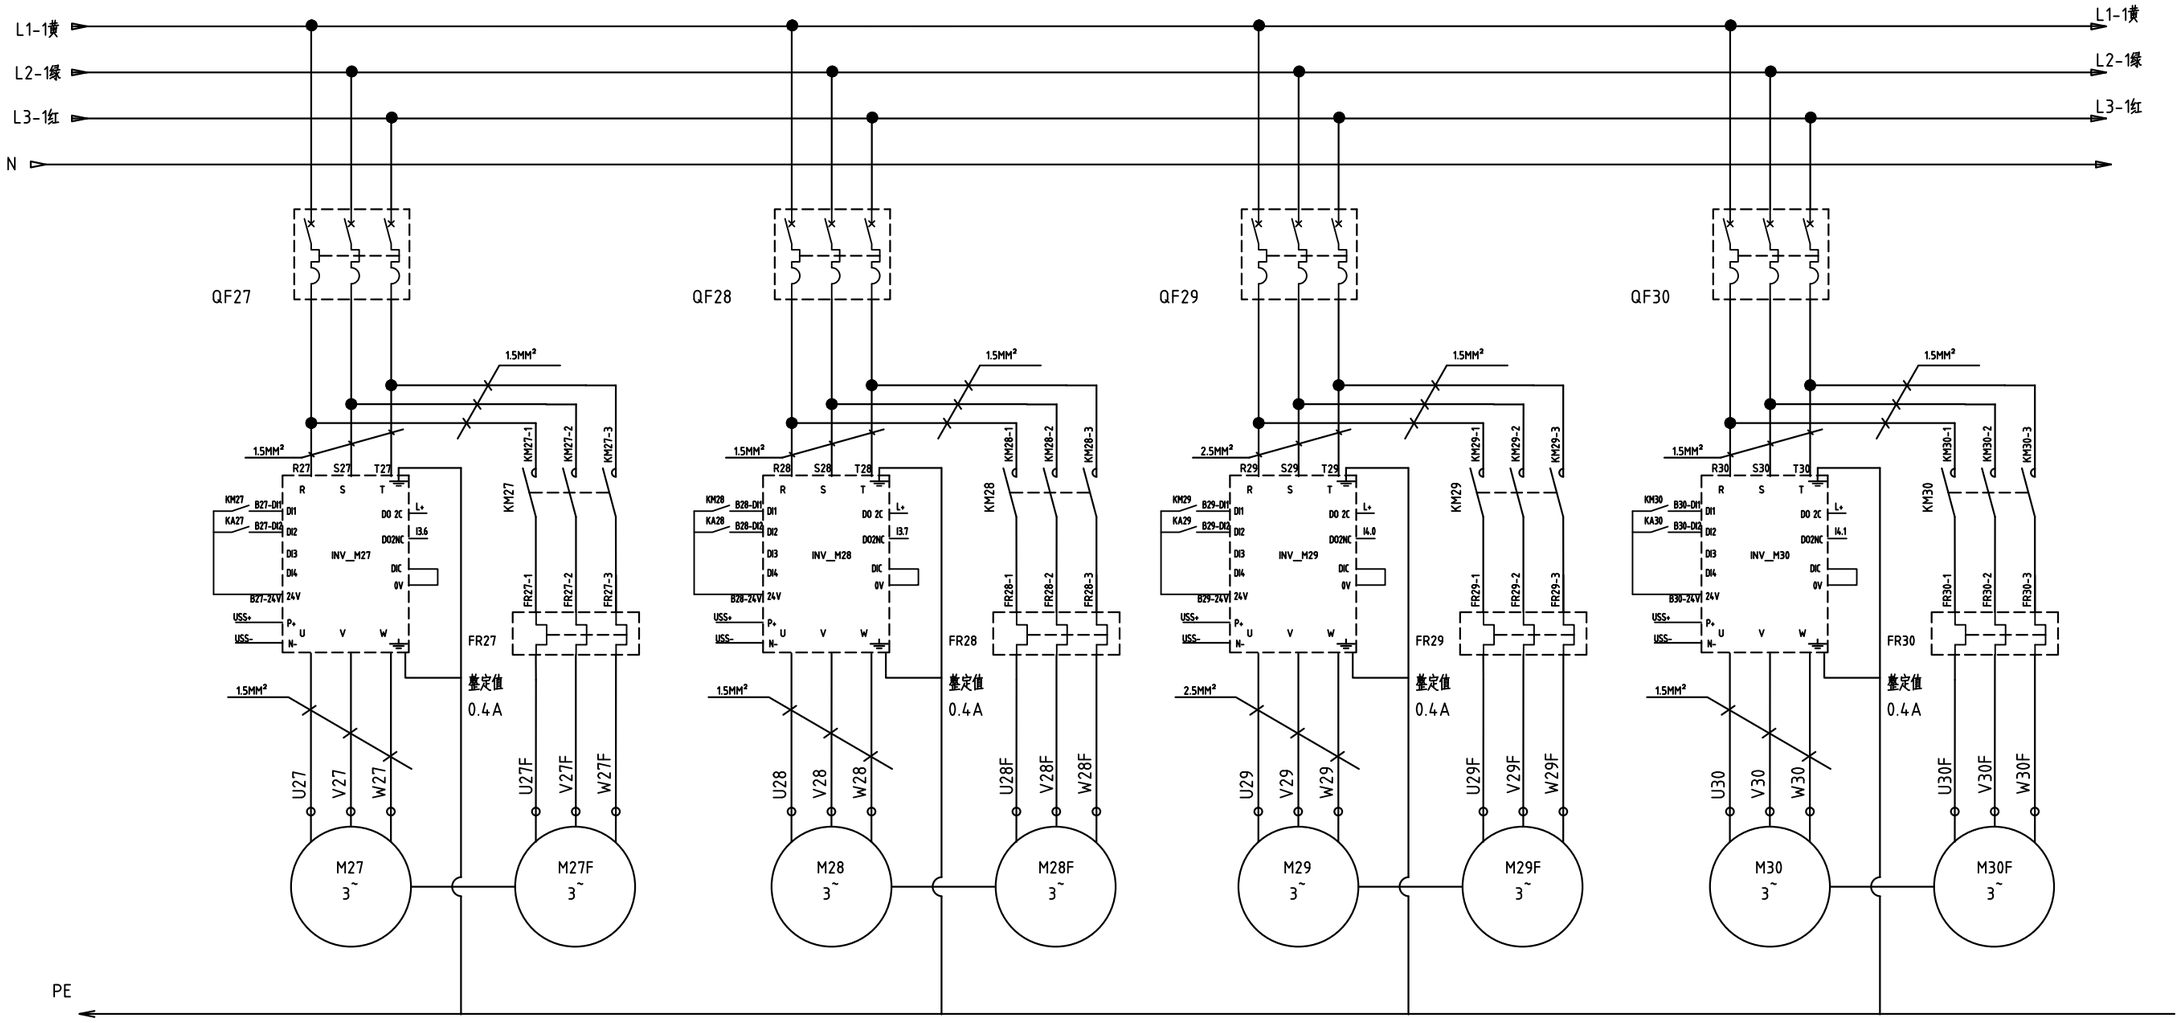


Autodesk 教育版产品制作

| | | |

由 Autodesk 教育版产品制作


电加热风机 22KW	控制柜电源 73.5KW	漆雾处理电源 82KW	喷漆电机电源 5KW	冷风机电源 7.7KW	喷漆照明 0.108KW

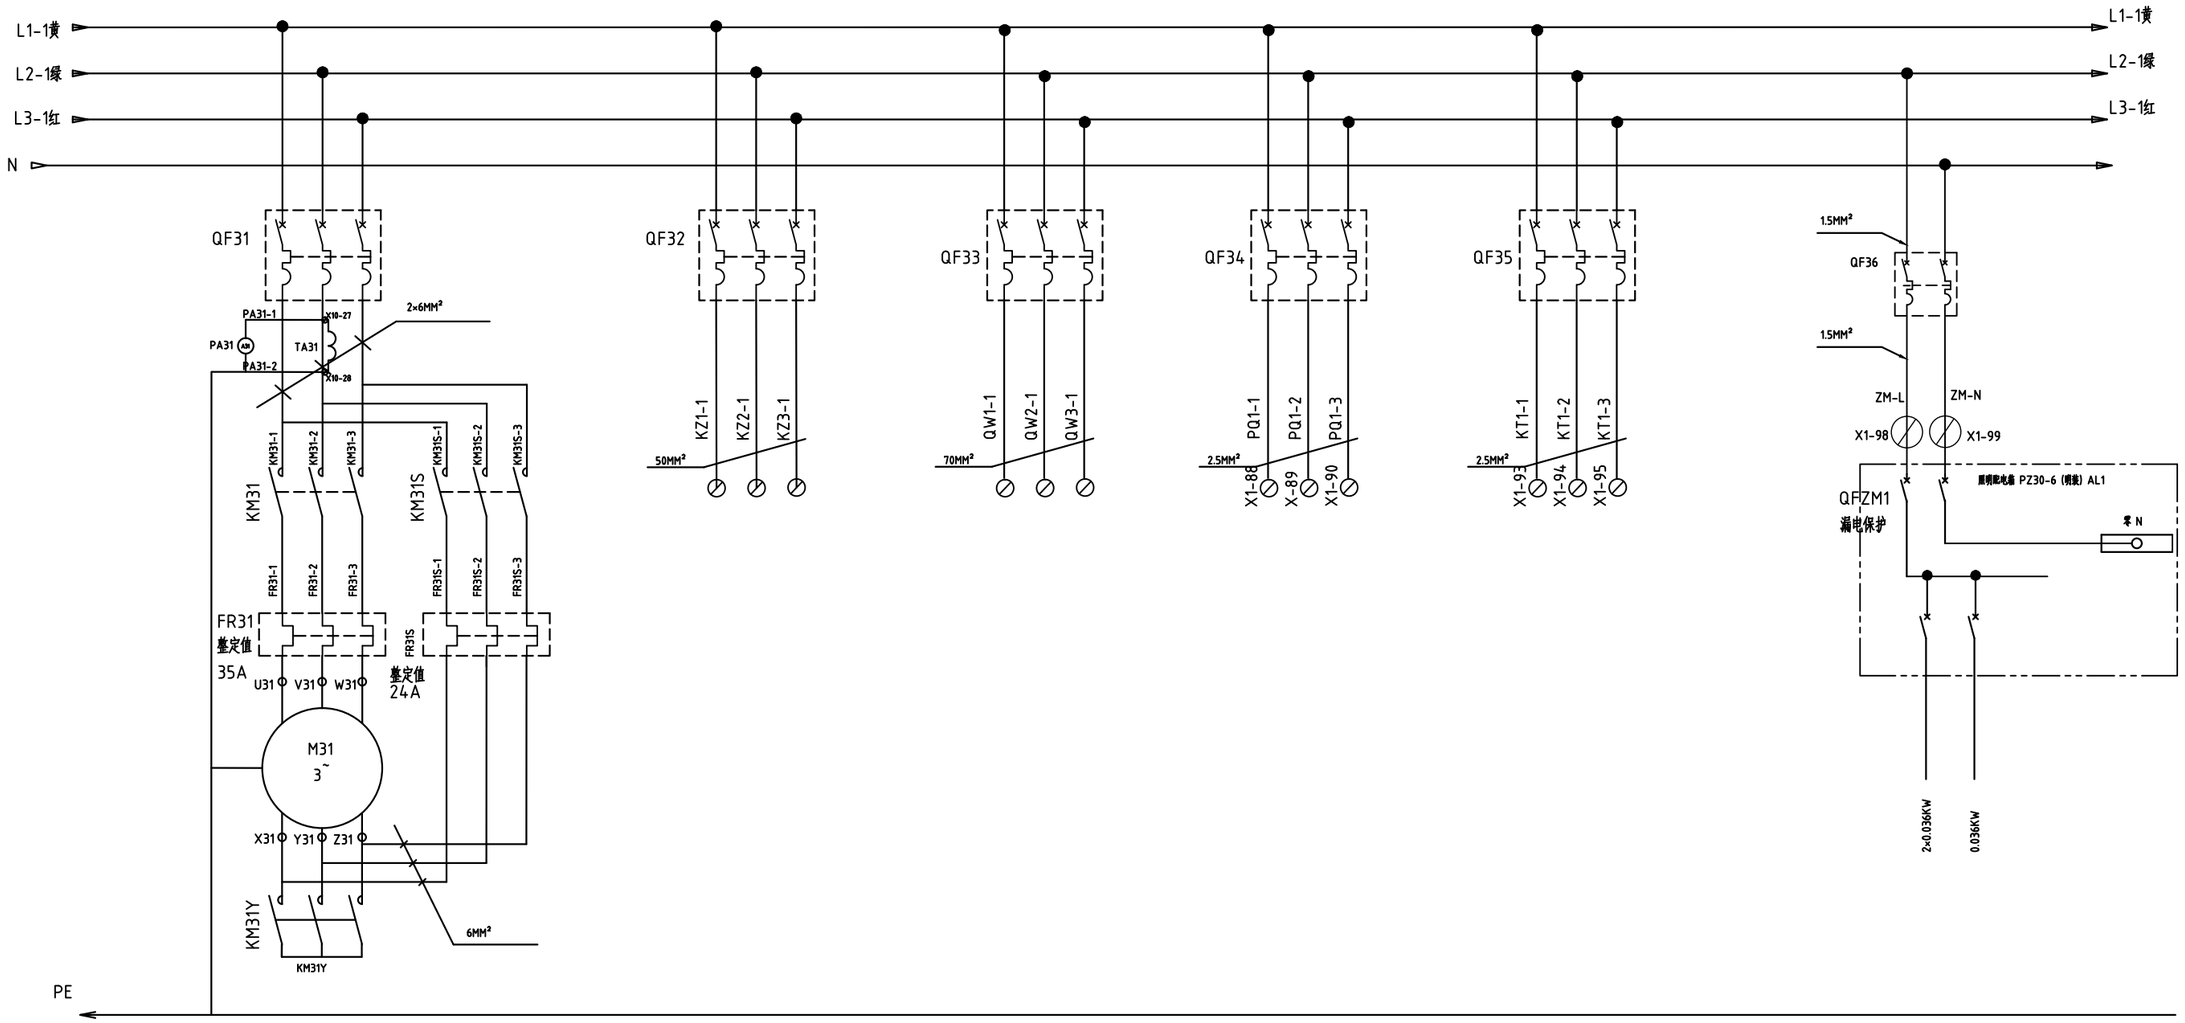

									山东开泰抛丸机械股份有限公司	太原太钢大明金属				
										标题	QXY4000TGDM			
											钢板预处理线			
		2023-04-17	AS BUILT		STV	HLX	CHS	QXY4000TGDM	AS SHOWN	A3		of		
GENERAL NOTES		REV.	DATE		DESCRIPTION		APPROVED	CAD 文件名	比例	原始尺寸	图号	张数	修订	

由 Autodesk 教育版产品制作

由 Autodesk 教育版产品制作

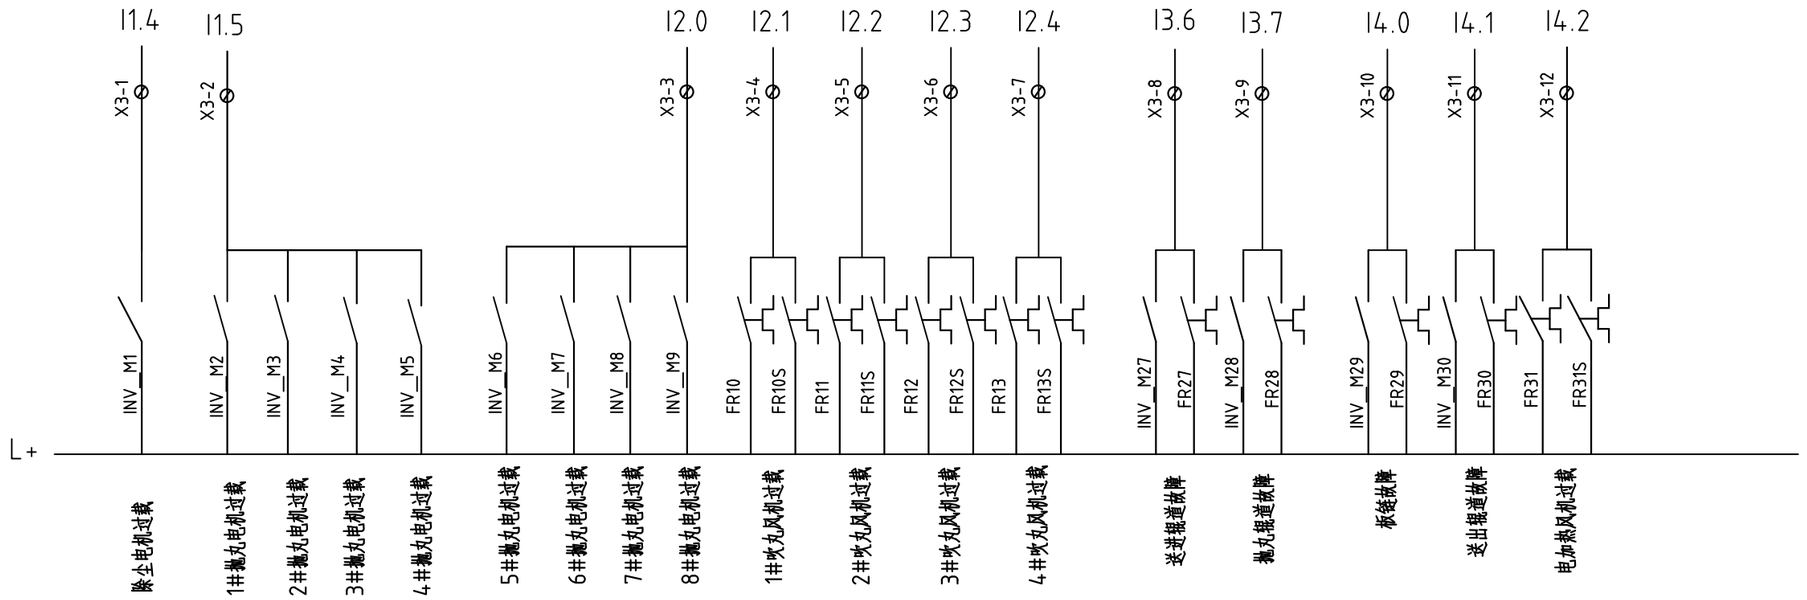

由 Autodesk 教育版产品制作

REV.	DATE	DESCRIPTION	CHECKED	APPROVED
	2023-04-17	AS BUILT	STV HLX	CHS

GENERAL NOTES

CAD 文件名	QXY4000TGDM
比例	AS SHOWN
原始尺寸	A3
图号	
张数	of
修订	

山东开泰抛丸机械股份有限公司


太原太钢大明金属

标题 QXY4000TGDM

钢板预处理线


由 Autodesk 教育版产品制作

由 Autodesk 教育版产品制作

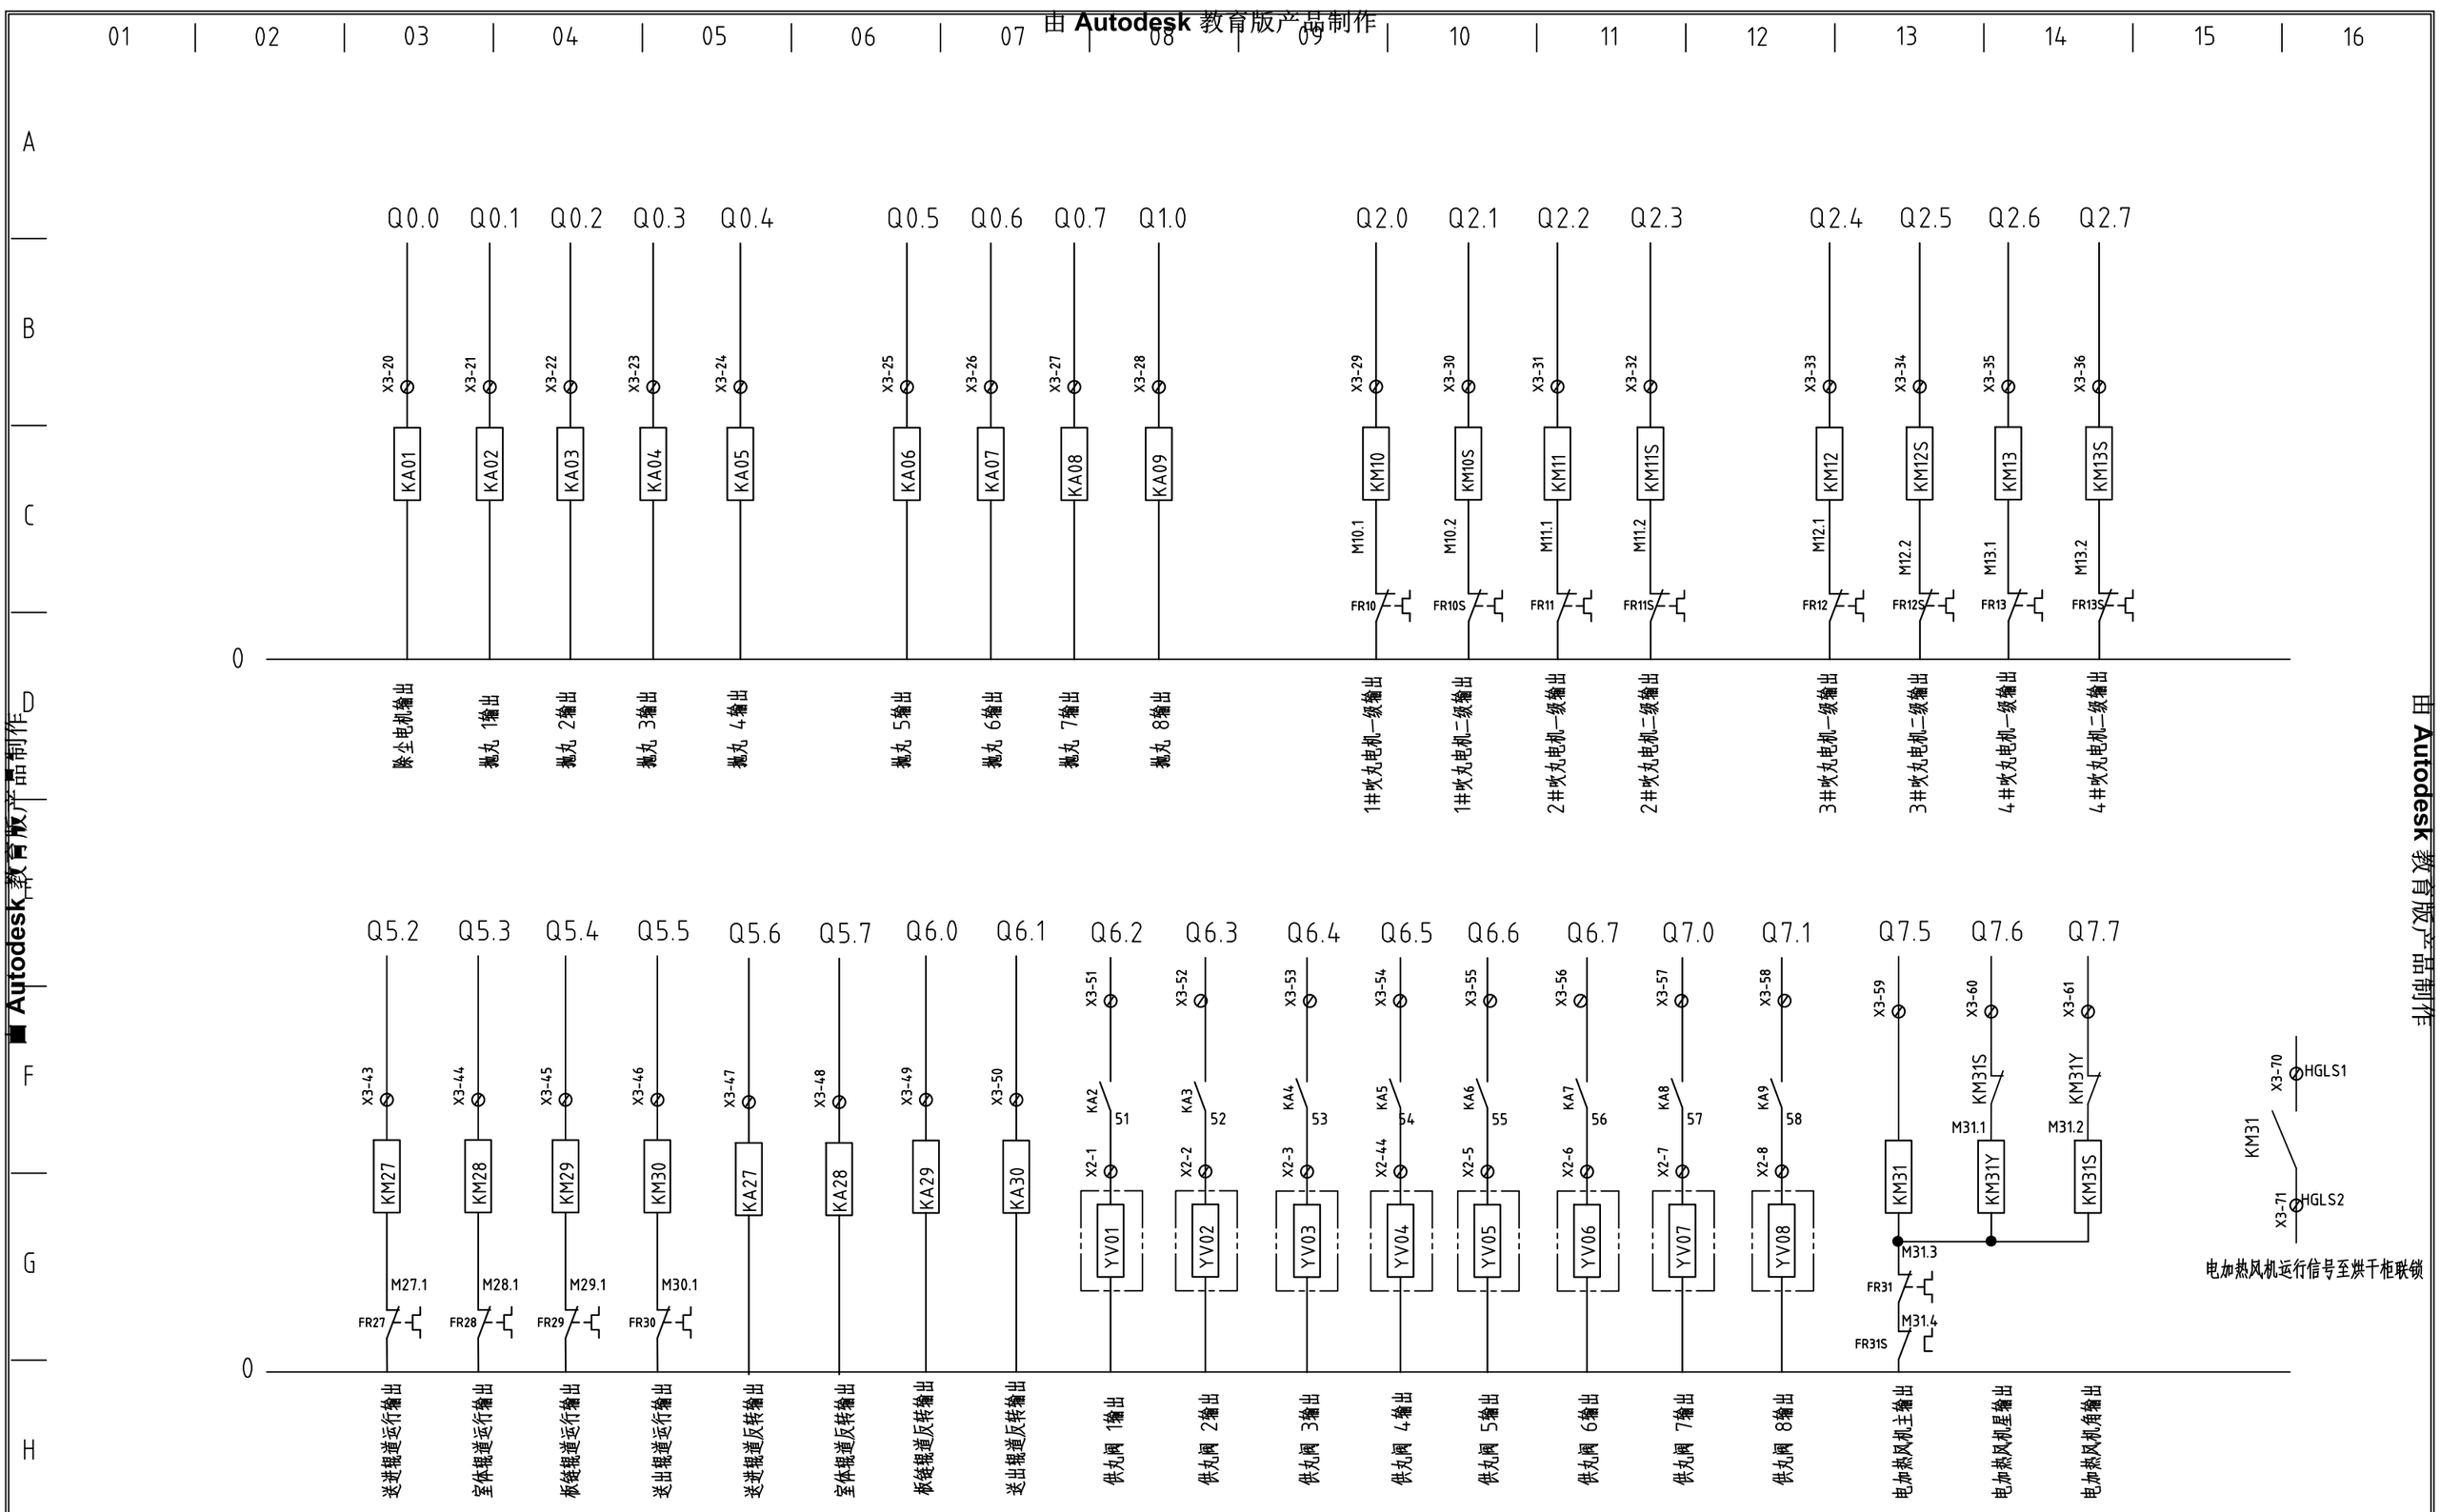

| | | |

由 Autodesk 教育版产品制作

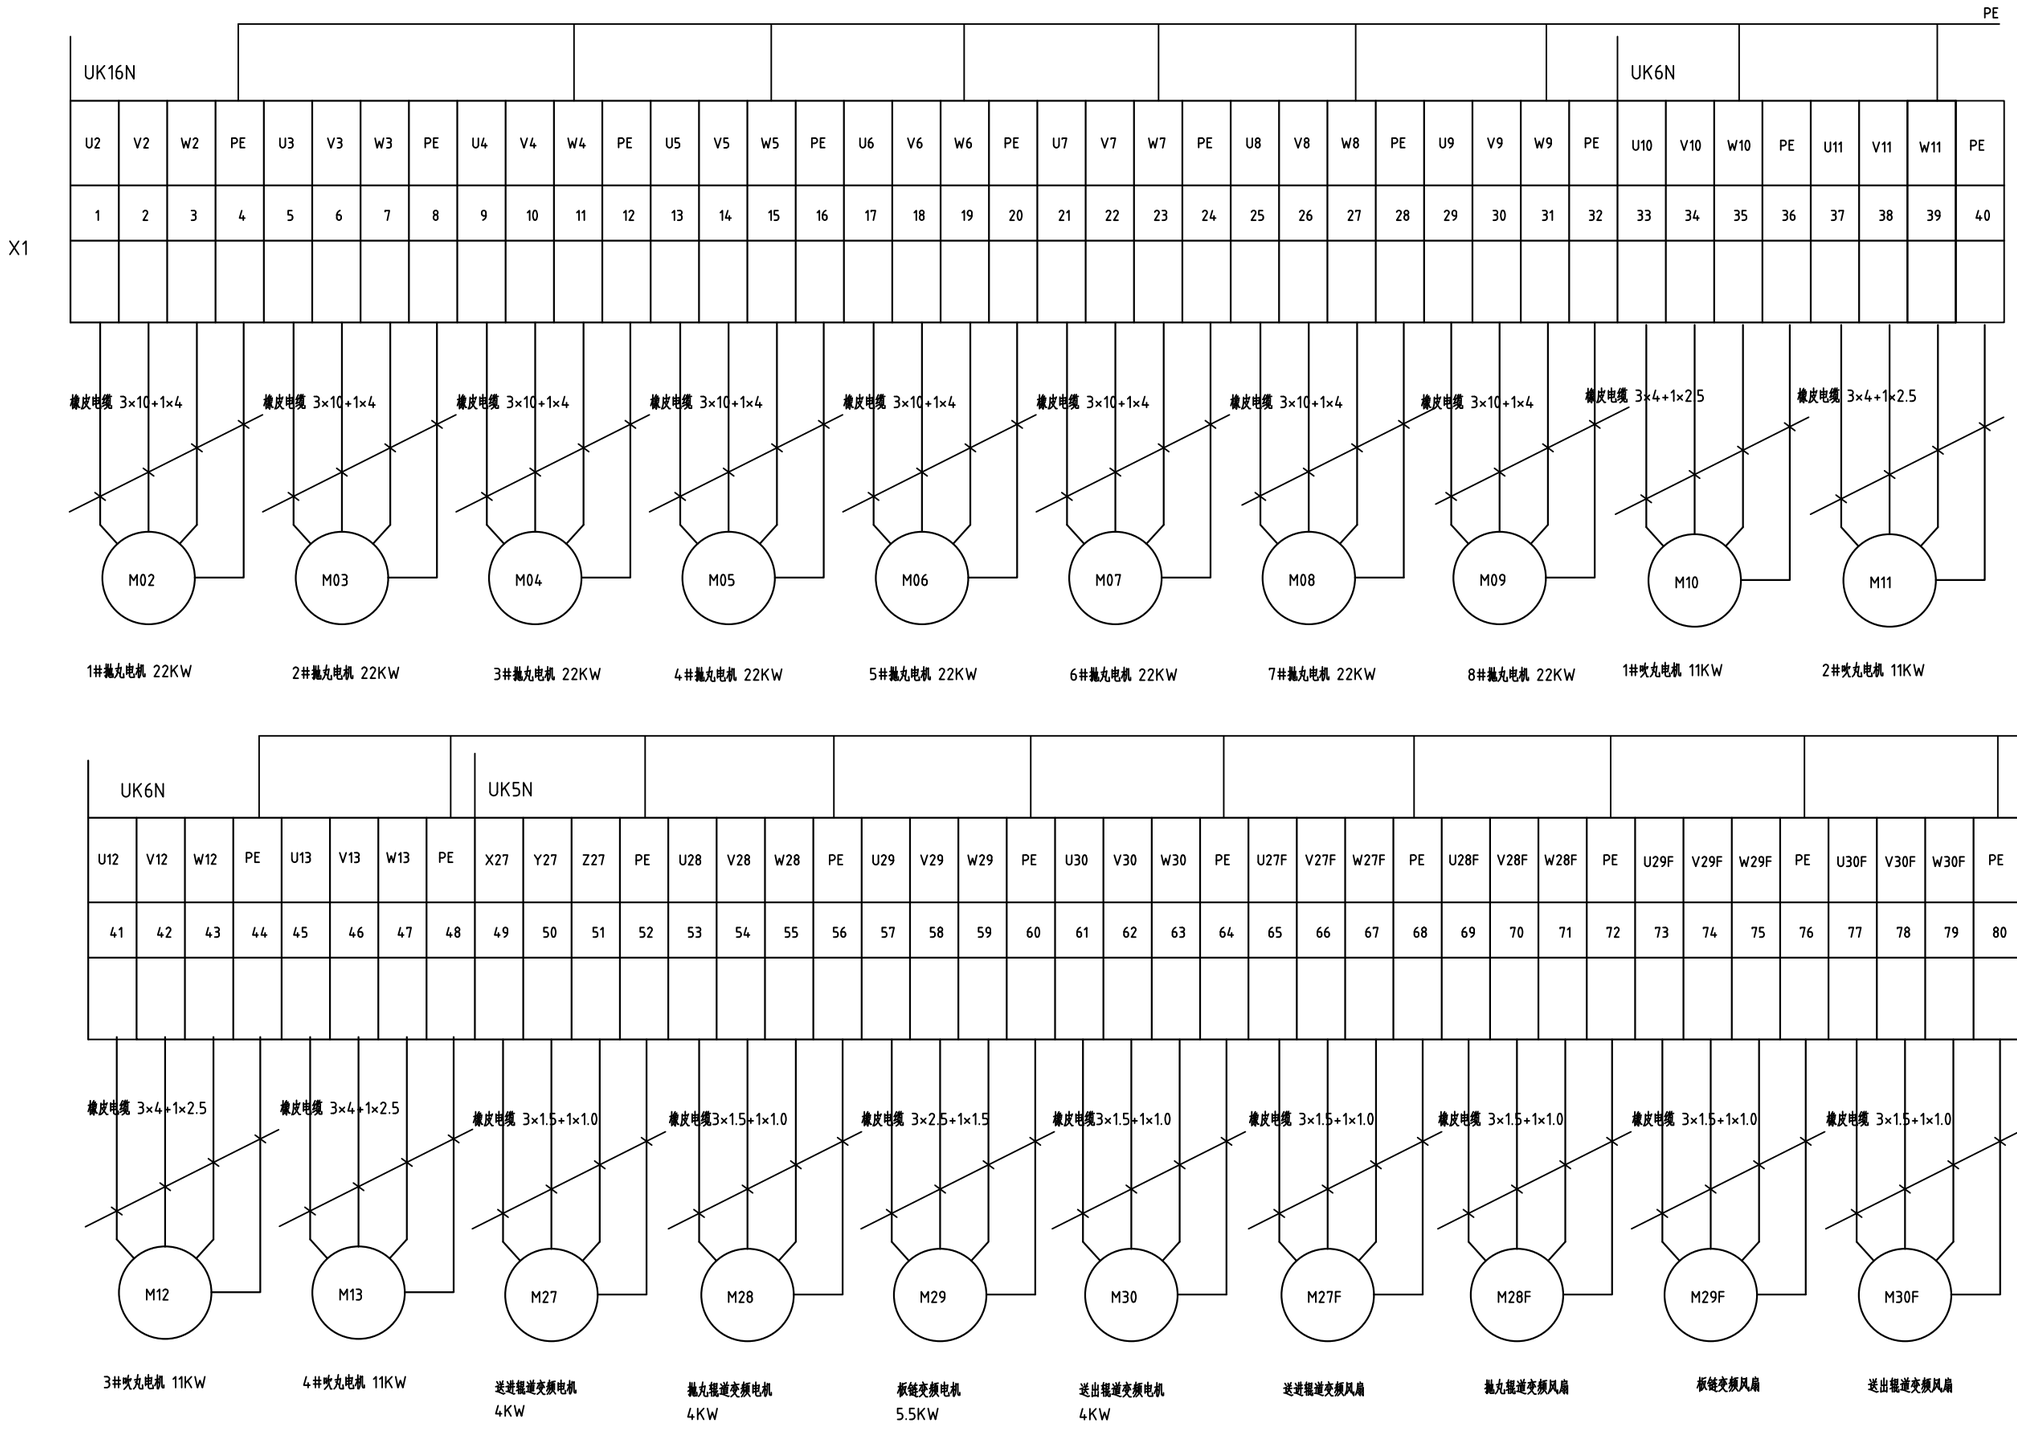

REV.	DATE	DESCRIPTION	CHECKED	APPROVED
	2023-04-17	AS BUILT	STV	HLX	CHS

GENERAL NOTES

CAD 文件名	比例	原始尺寸	图号	张数 / 修订
QXY4000TGDM	AS SHOWN	A3		of

山东开泰抛丸机械股份有限公司


太原太钢大明金属

标题 QXY4000TGDM

钢板预处理线

由 Autodesk 教育版产品制作

由 Autodesk 教育版产品制作

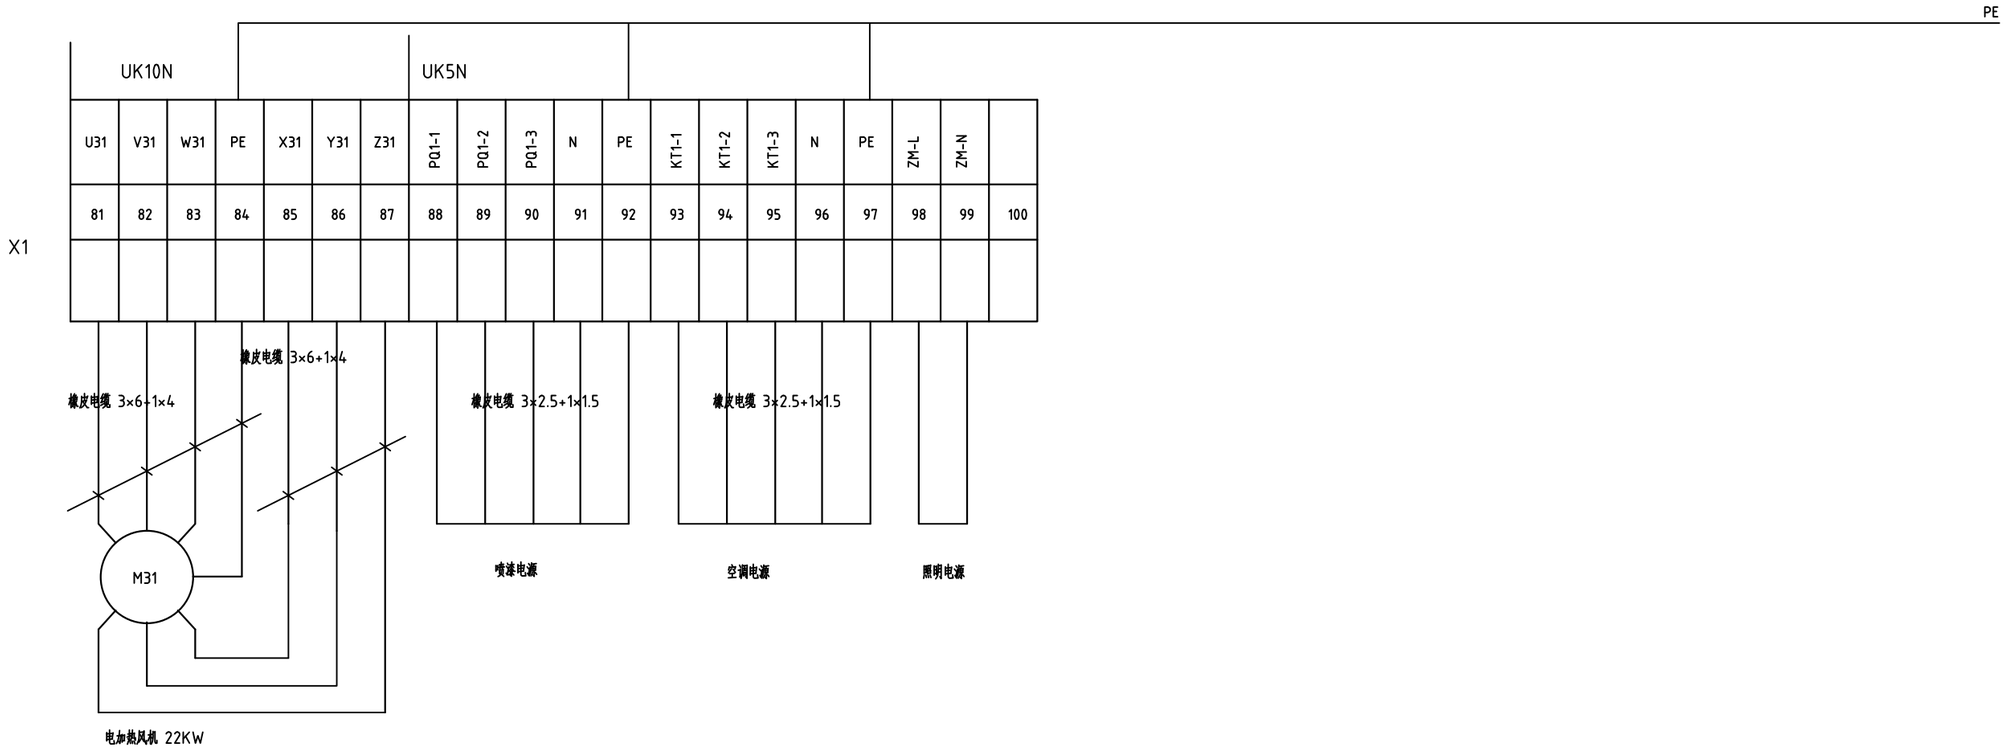

由 Autodesk 教育版产品制作

由 Autodesk 教育版产品制作

REV.	DATE	DESCRIPTION	CHECKED	APPROVED
	2023-04-17	AS BUILT	STV HLX	CHS

GENERAL NOTES

CAD 文件名	QXY4000TGDM
比例	AS SHOWN
原始尺寸	A3
图号	
张数	of
修订	

山东开泰抛丸机械股份有限公司


太原太钢大明金属

标题 QXY4000TGDM

钢板预处理线

由 Autodesk 教育版产品制作

由 Autodesk 教育版产品制作

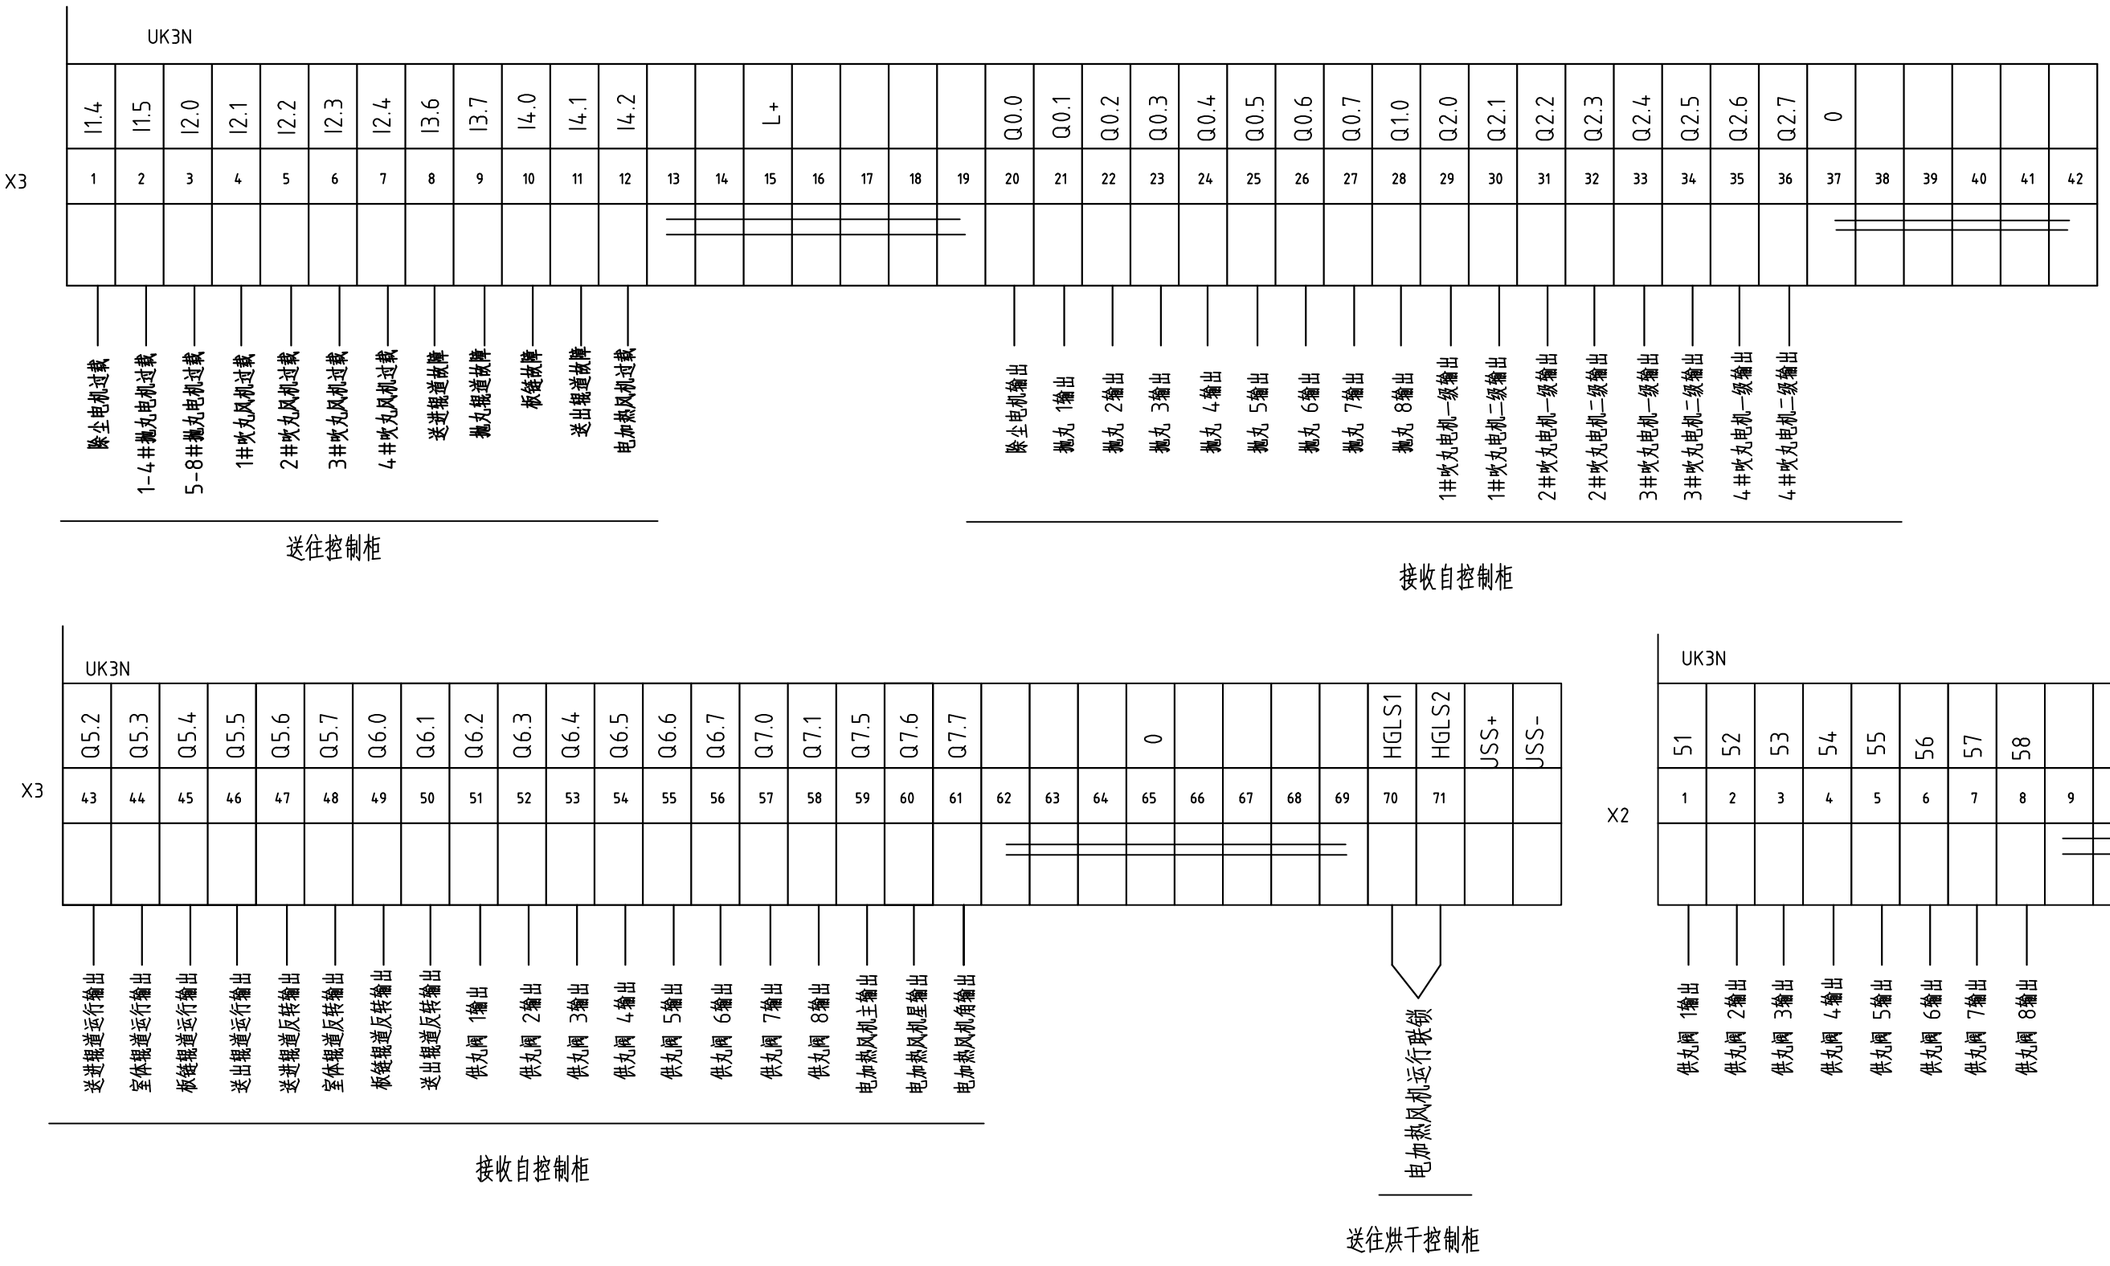

REV.	DATE	DESCRIPTION	CHECKED	APPROVED
	2023-04-17	AS BUILT	STV HLX	CHS

GENERAL NOTES

CAD 文件名	比例	原始尺寸	图号	张数 / 修订
QXY4000TGDM	AS SHOWN	A3		of

山东开泰抛丸机械股份有限公司


太原太钢大明金属

标题 QXY4000TGDM

钢板预处理线

由 Autodesk 教育版产品制作

由 Autodesk 教育版产品制作

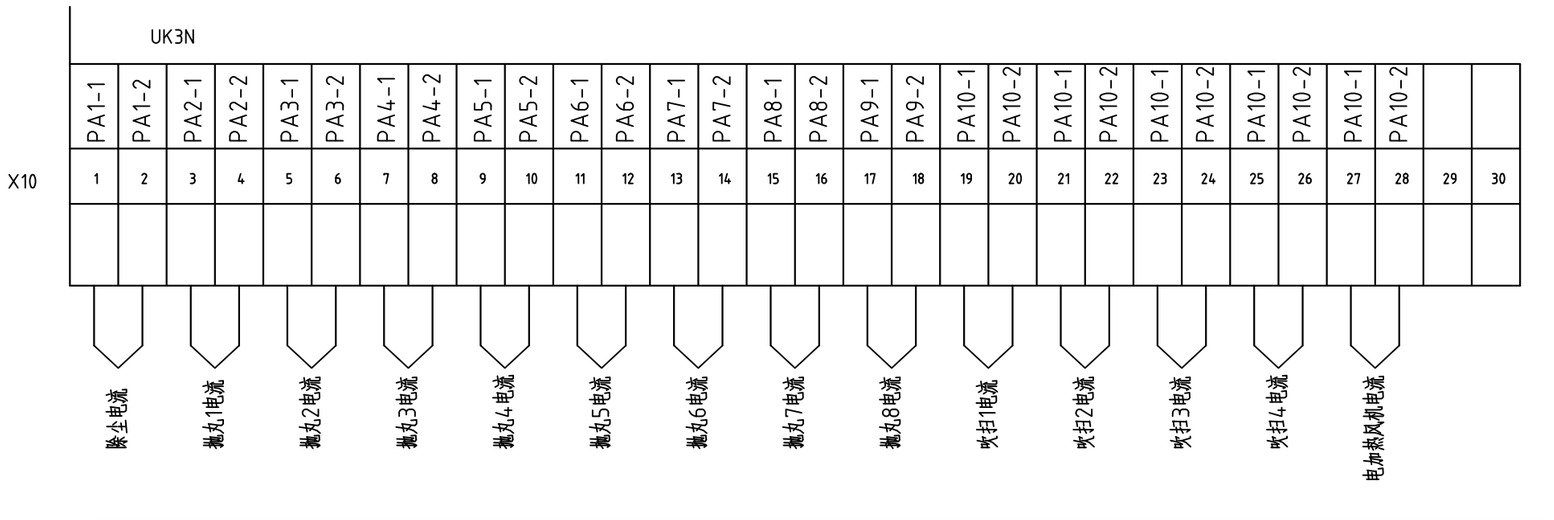

由 Autodesk 教育版产品制作

由 Autodesk 教育版产品制作

REV.	DATE	DESCRIPTION	DRAWN	CHECKED	APPROVED
	2023-04-17	AS BUILT	STV	HLX	CHS

GENERAL NOTES

CAD 文件名	QXY4000TGDM
比例	AS SHOWN
原始尺寸	A3
图号	
张数	of
修订	


山东开泰抛丸机械股份有限公司

太原太钢大明金属

标题 QXY4000TGDM

钢板预处理线


由 Autodesk 教育版产品制作

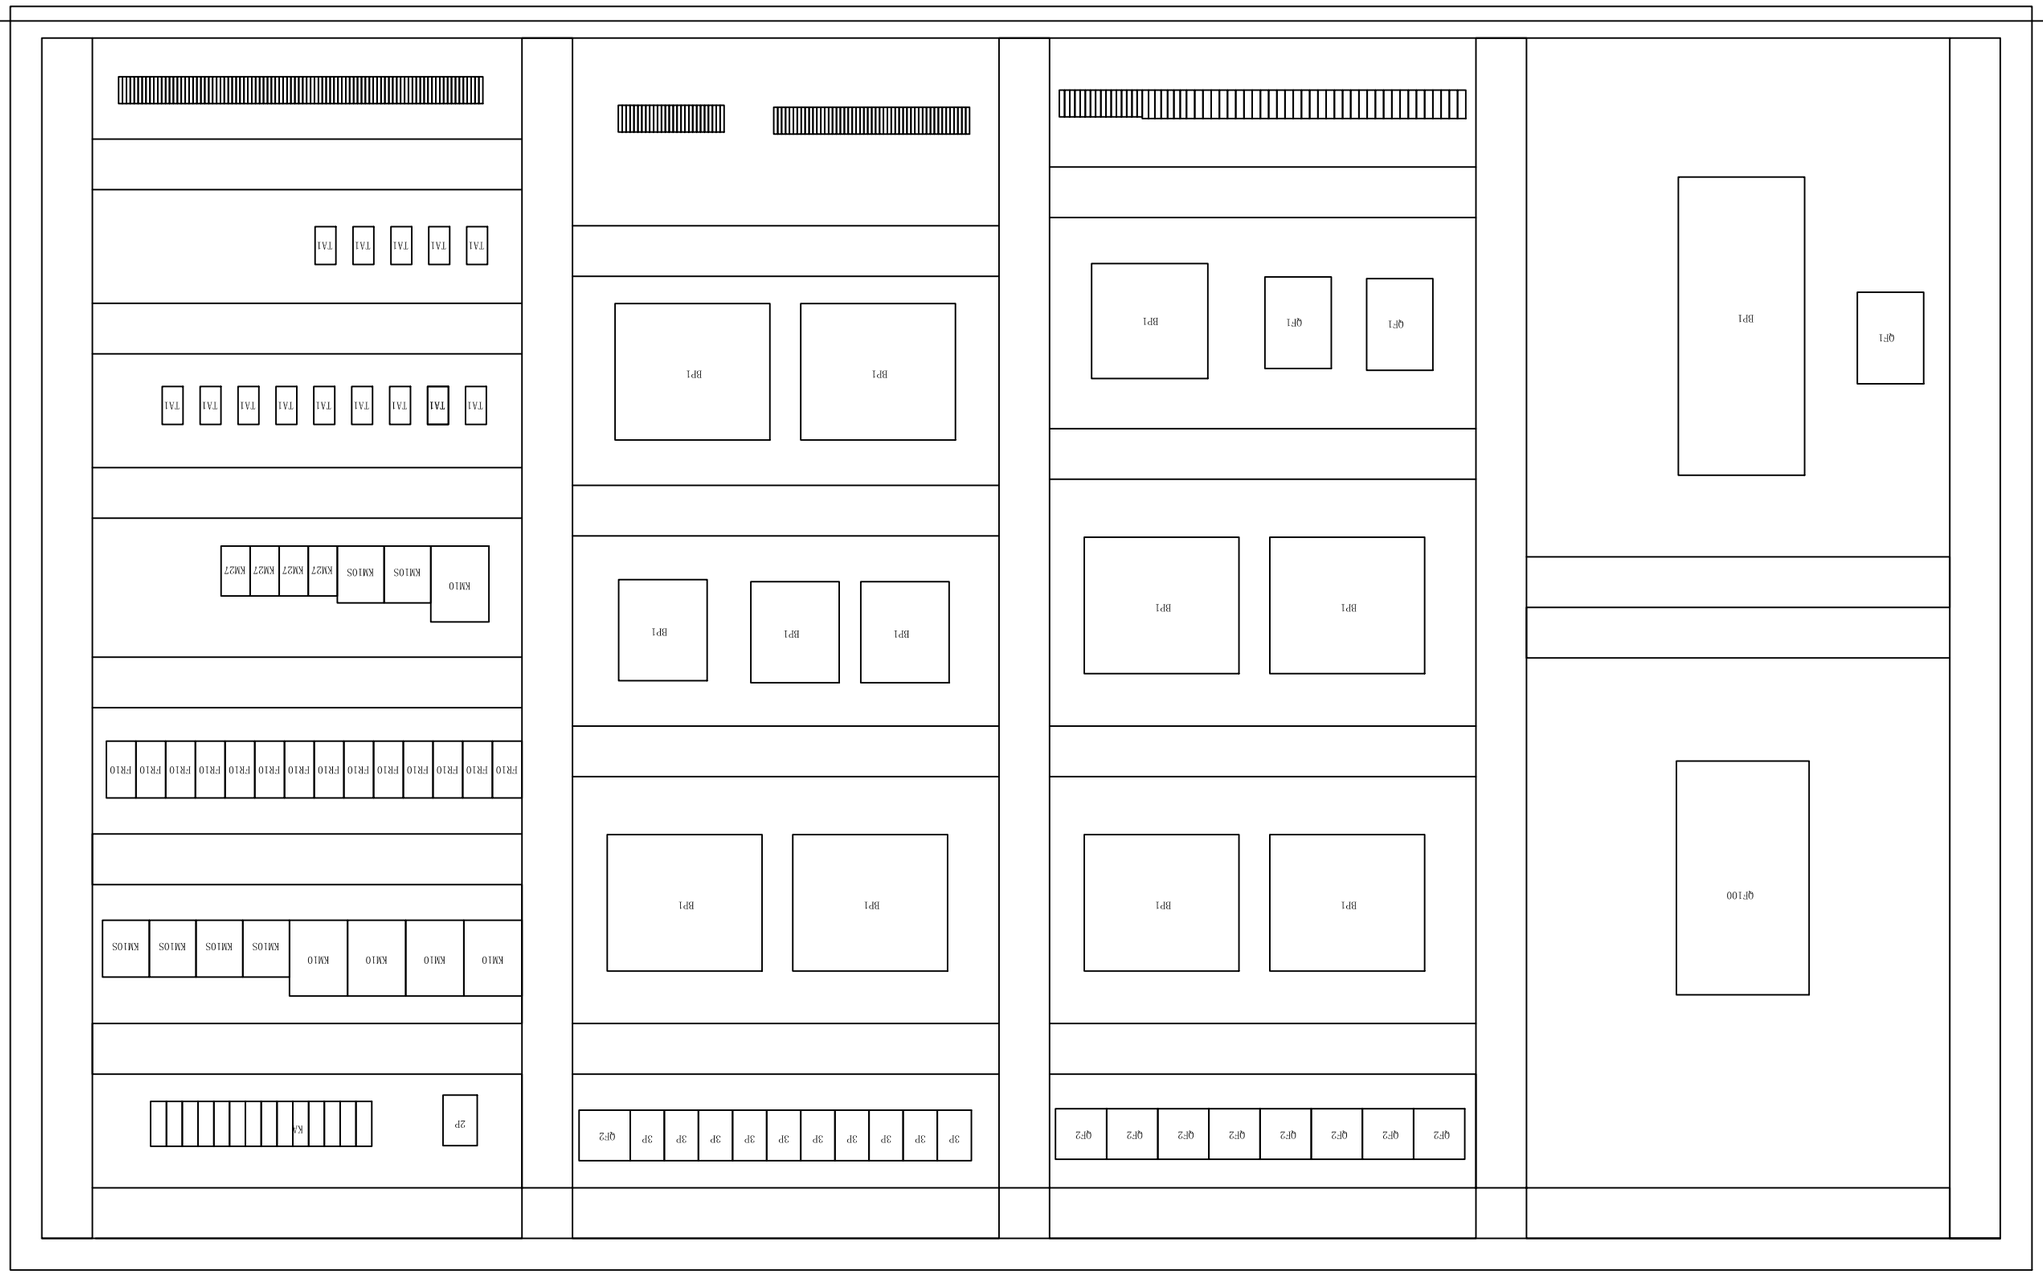

由 Autodesk 教育版产品制作

由 Autodesk 教育版产品制作

由 Autodesk 教育版产品制作

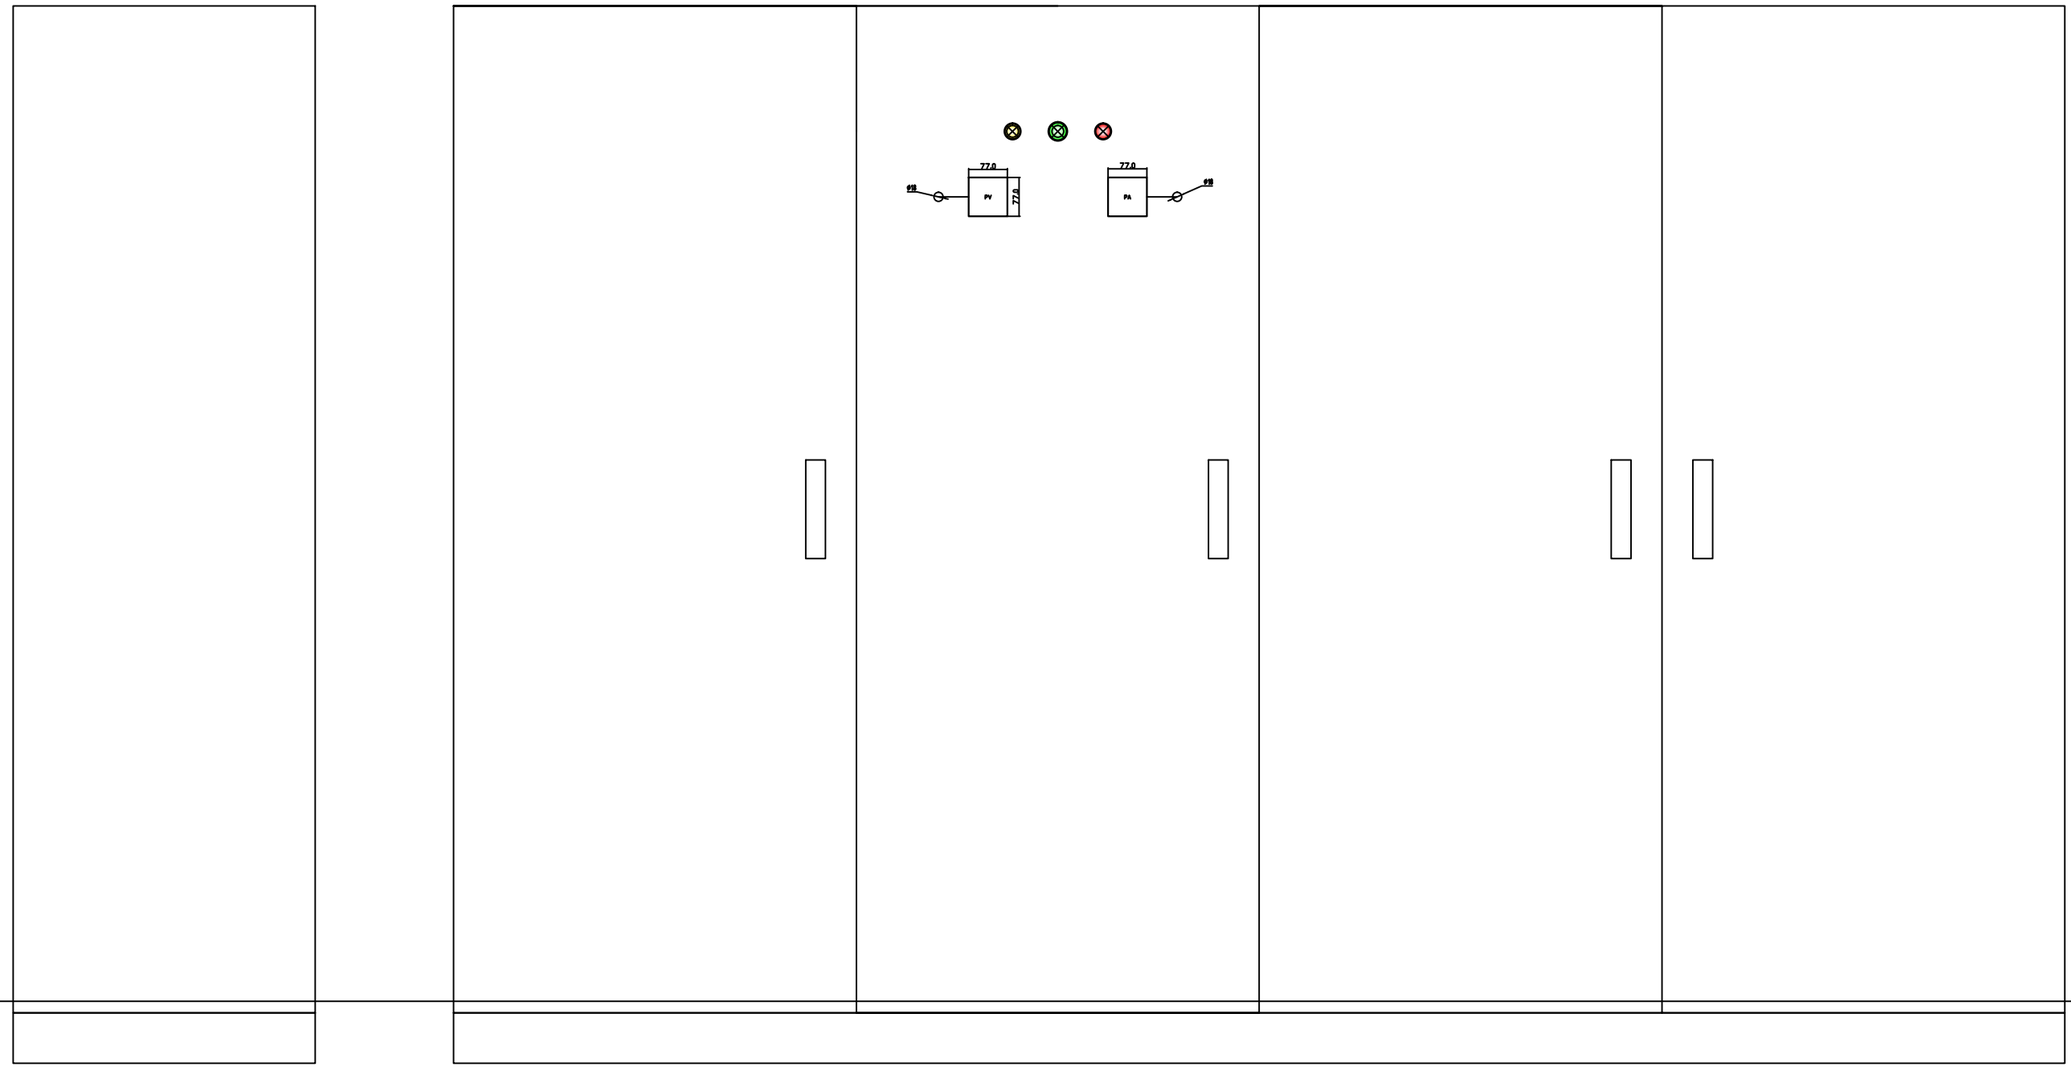

注:尺寸2000(高)×3200（宽）×600（深）×2（板厚），配镀锌内衬板1900×3100×2.5（板厚），上加运输吊装环8个，配套底座黑色（高100），底面开 ϕ 40的出线孔28个（加橡胶圈），配套舒适型暗锁钥匙，加装照明灯、行程开关，控制柜着色着色RAL7035。后门为可拆除式,前门内下侧加图纸盒，门内侧加密封条和内撑框，底座后侧和两侧加拆除式出线孔。

由 Autodesk 教育版产品制作

由 Autodesk 教育版产品制作