由 Autodesk 教育版产品制作

山东开泰抛丸机械股份有限公司

QXY4000TGDM烘干动力柜电路原理图


用户：太钢大明

由 Autodesk 教育版产品制作

由 Autodesk 教育版产品制作

由 Autodesk 教育版产品制作

由 Autodesk 教育版产品制作

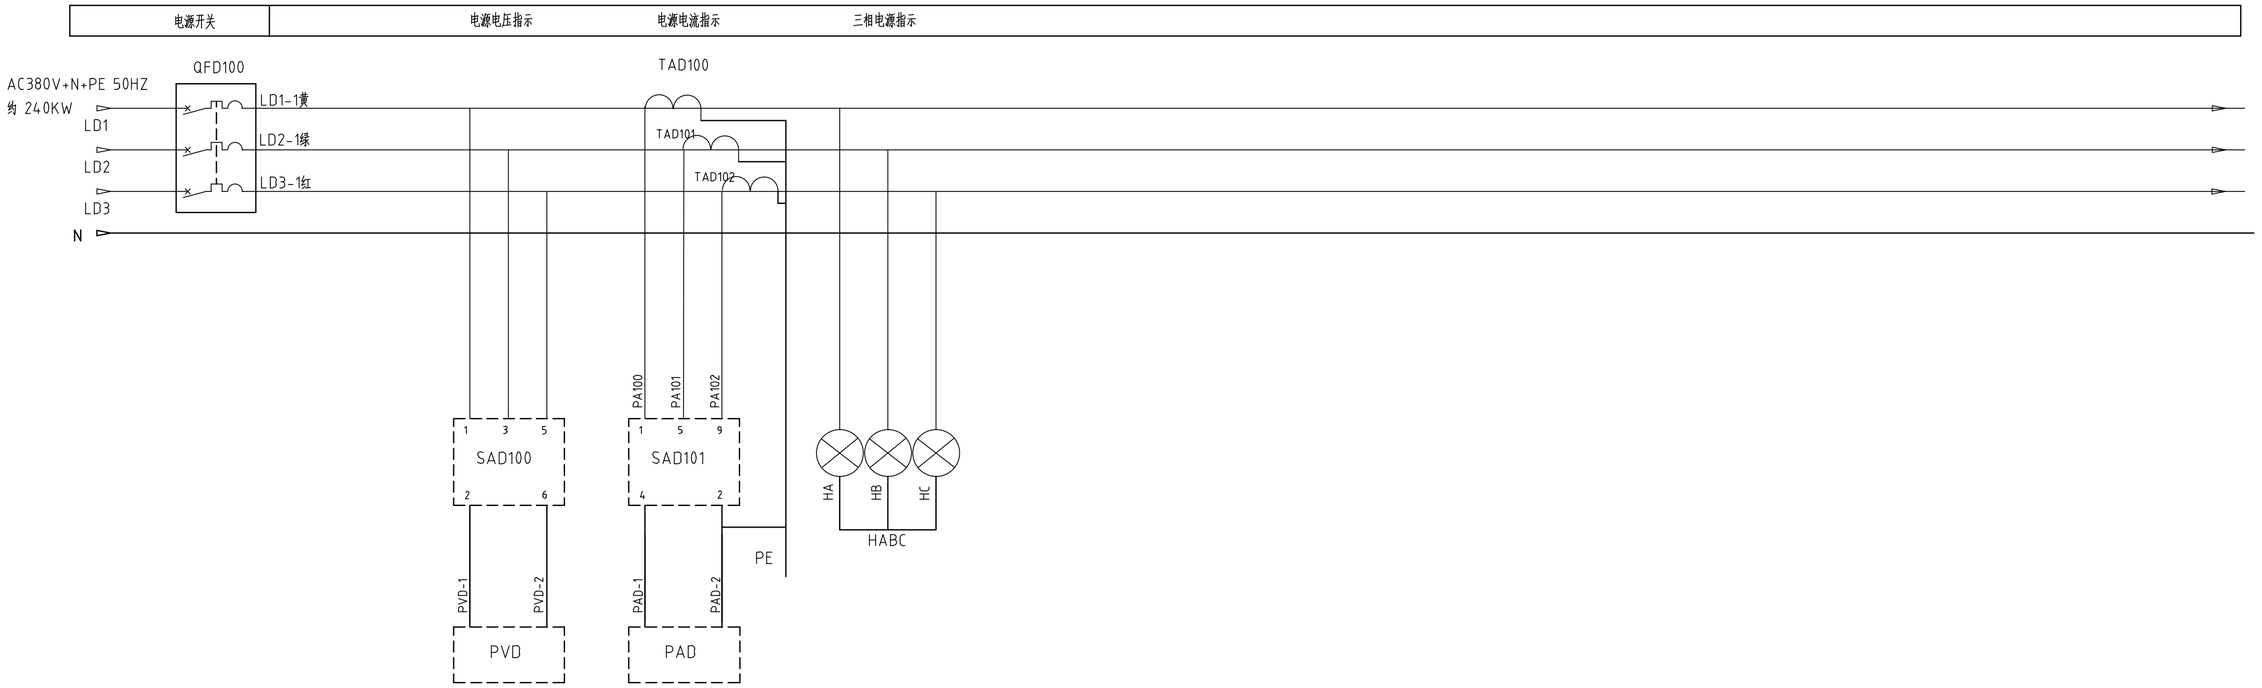

							山东开泰抛丸机械股份有限公司	太原太钢大明金属			
								标题 QXY4000TGDM 钢板预处理线			
		2022-12-27	AS BUILT	STV	HLX	CHS	QXY4000TGDM	AS SHOWN	A3		of
GENERAL NOTES	REV.	DATE	DESCRIPTION	DRAWN	CHECKED	APPROVED	CAD 文件名	比例	原始尺寸	图号	张数 修订

由 Autodesk 教育版产品制作

由 Autodesk 教育版产品制作

电源开关	烘干第一组 45KW	烘干第二组 45KW	烘干第三组 36KW	烘干第四组 36KW	烘干第五组 36KW	烘干第六组 42KW	烘干温控仪	

LD1-1黄
LD2-1绿
LD3-1红
N
PE

QFD1 QFD2 QFD3 QFD4 QFD5 QFD6 QFD7

16MM²

KMD1 KMD2 KMD3 KMD4 KMD5 KMD6

L111 L211 L311 L112 L212 L312 L113 L213 L313 L114 L214 L314 L115 L215 L315 L116 L216 L316

R1-1 R1-2 R1-3 R2-1 R2-2 R2-3 R3-1 R3-2 R3-3 R4-1 R4-2 R4-3 R5-1 R5-2 R5-3 R6-1 R6-2 R6-3

N

XD1-19/27 L-1 XD1-20 N-1

KAD5 KAD6 KAD7 KAD8 KAD9 KAD10

XD1-28 51 XD1-29 52 XD1-30 53 XD1-31 54 XD1-32 55 XD1-33 56

KMD1 KMD2 KMD3 KMD4 KMD5 KMD6

16MM²

去设备接地

PE

控制柜接地排

控制柜接零排

由 Autodesk 教育版产品制作


REV.	DATE	DESCRIPTION	DRAWN	CHECKED	APPROVED
	2022-12-27	AS BUILT	STV	HLX	CHS

GENERAL NOTES

CAD 文件名	QXY4000TGDM	山东开泰抛丸机械股份有限公司	太原太钢大明金属
比例	AS SHOWN	标题	QXY4000TGDM 钢板预处理线
原始尺寸	A3	图号	
张数	of	修订	

由 Autodesk 教育版产品制作


由 Autodesk 教育版产品制作

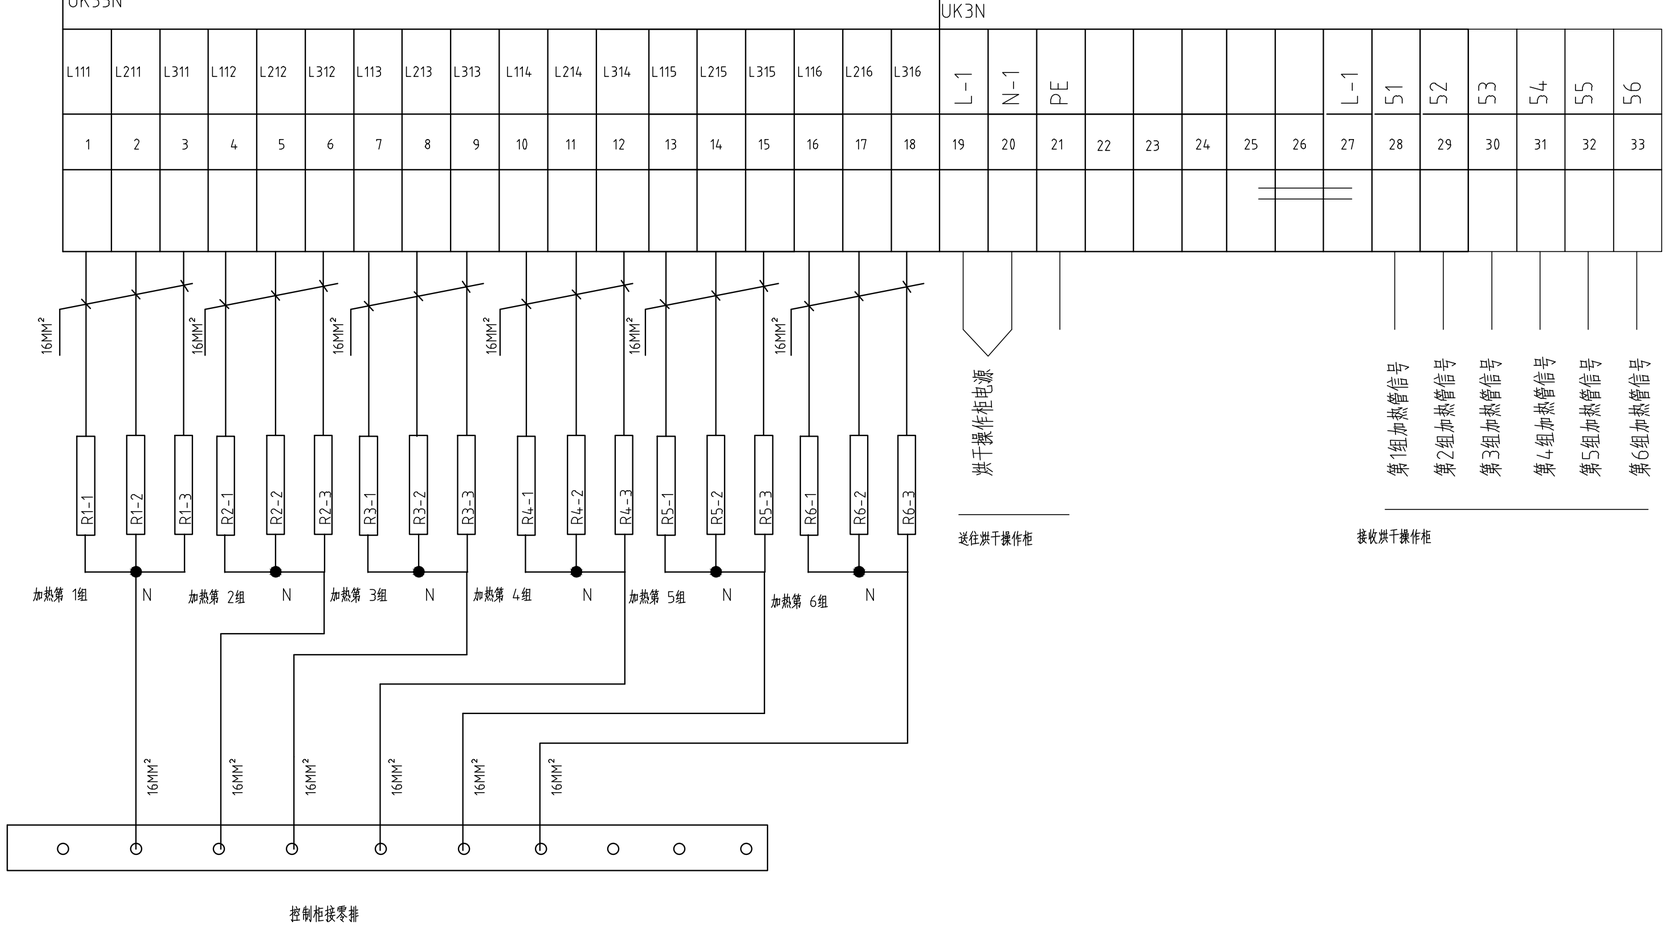

							山东开泰抛丸机械股份有限公司	太原太钢大明金属			
								标题 QXY4000TGDM 钢板预处理线			
		2022-12-27	AS BUILT	STV	HLX	CHS	QXY4000TGDM	AS SHOWN	A3		of
GENERAL NOTES	REV.	DATE	DESCRIPTION	DRAWN	CHECKED	APPROVED	CAD 文件名	比例	原始尺寸	图号	张数 修订

由 Autodesk 教育版产品制作

由 Autodesk 教育版产品制作

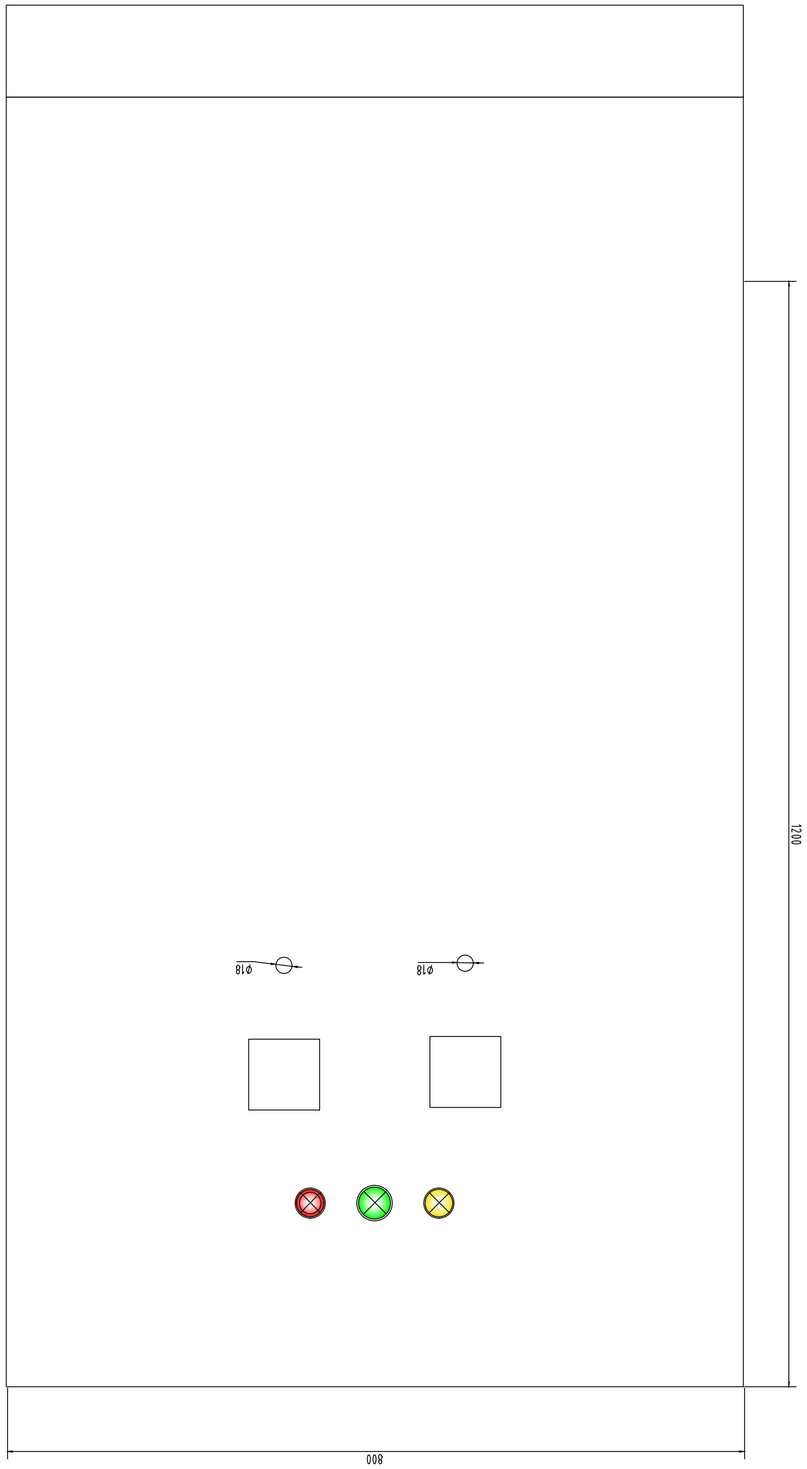

由 Autodesk 教育版产品制作

由 Autodesk 教育版产品制作