由 Autodesk 教育版产品制作

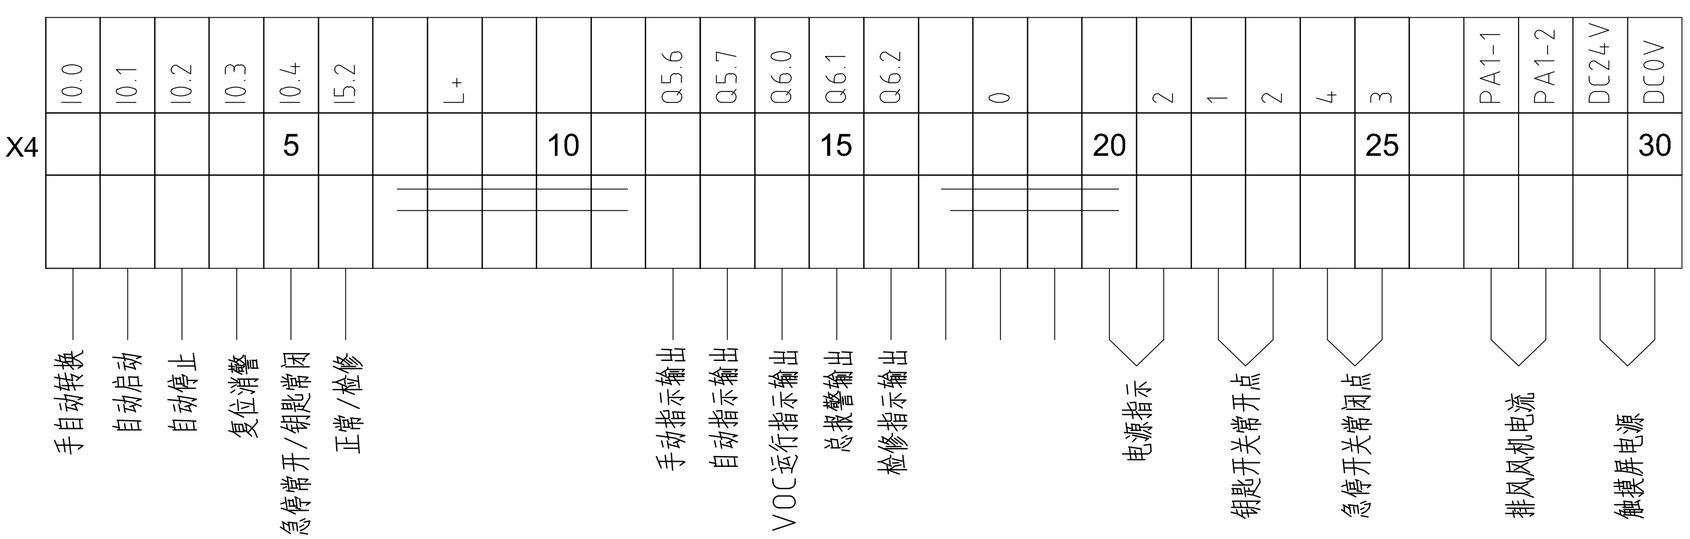
山东开泰抛丸机械股份有限公司

QXY4000TGDM漆雾处理琴台电路原理图

用户：太钢大明

由 Autodesk 教育版产品制作
由 Autodesk 教育版产品制作
由 Autodesk 教育版产品制作

由 Autodesk 教育版产品制作



由 Autodesk 教育版产品制作

REV.	DATE	DESCRIPTION	DRAWN	CHECKED	APPROVED
	2022-12-27	AS BUILT	STV	HLX	CHS

GENERAL NOTES

由 Autodesk 教育版产品制作

山东开泰抛丸机械股份有限公司

太原太钢大明金属

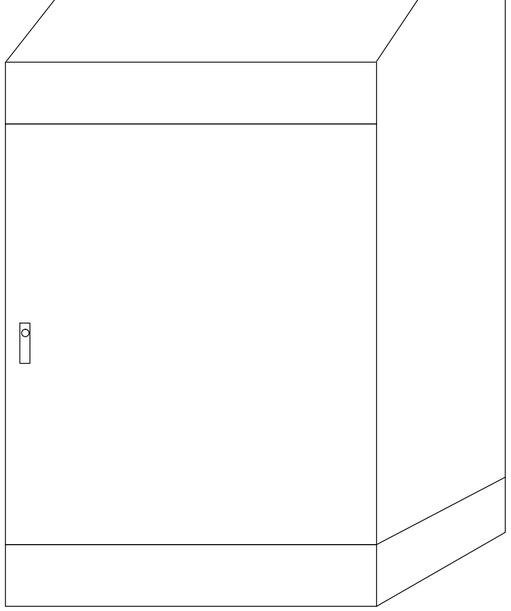
标题 QXY4000TGDM

钢板预处理线

 
CAD 文件名	比例	原始尺寸	图号	张数	修订
QXY4000TGDM	AS SHOWN	A3		of	

由 Autodesk 教育版产品制作

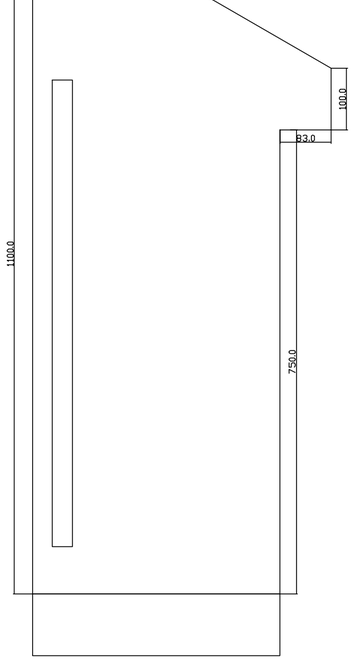
琴台



整体图



正视柜图



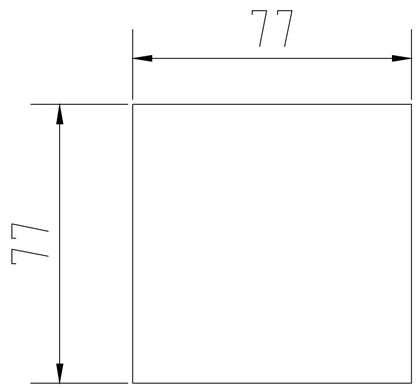
侧视柜图

操作台面开孔尺寸

注:琴台　尺寸1100(高)*700（宽）*400（深）*2.0（板厚）标准控制柜，配镀锌内衬板2.5（板厚），配套底座黑色（高100），配套舒适型暗锁钥匙，控制柜着色RAL7035。
前门为外部开门式，门内侧加密封条和内撑框，底座后面及两侧出线（配拆装孔）。控制柜底面开∮40进/出线孔（加橡胶圈）。接地排安在底座右侧.

由 Autodesk 教育版产品制作
由 Autodesk 教育版产品制作

由 Autodesk 教育版产品制作



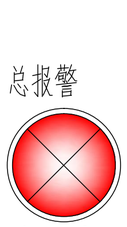


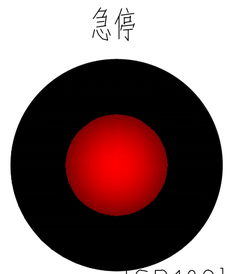

电源指示
[H1]

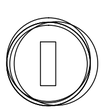

手动指示
[H4]


自动指示
[H5]

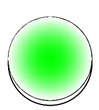

VOC运行
[H3]

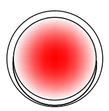

总报警
[FM1]

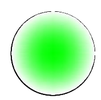

急停
[SB102]


钥匙开关
[SB100]


手/自动
[SA1]


自动启动
[SB1]


自动停止
[SB2]


复位
[SB3]


检修
[SA2-H]
[SA2]

由 Autodesk 教育版产品制作
由 Autodesk 教育版产品制作
由 Autodesk 教育版产品制作